


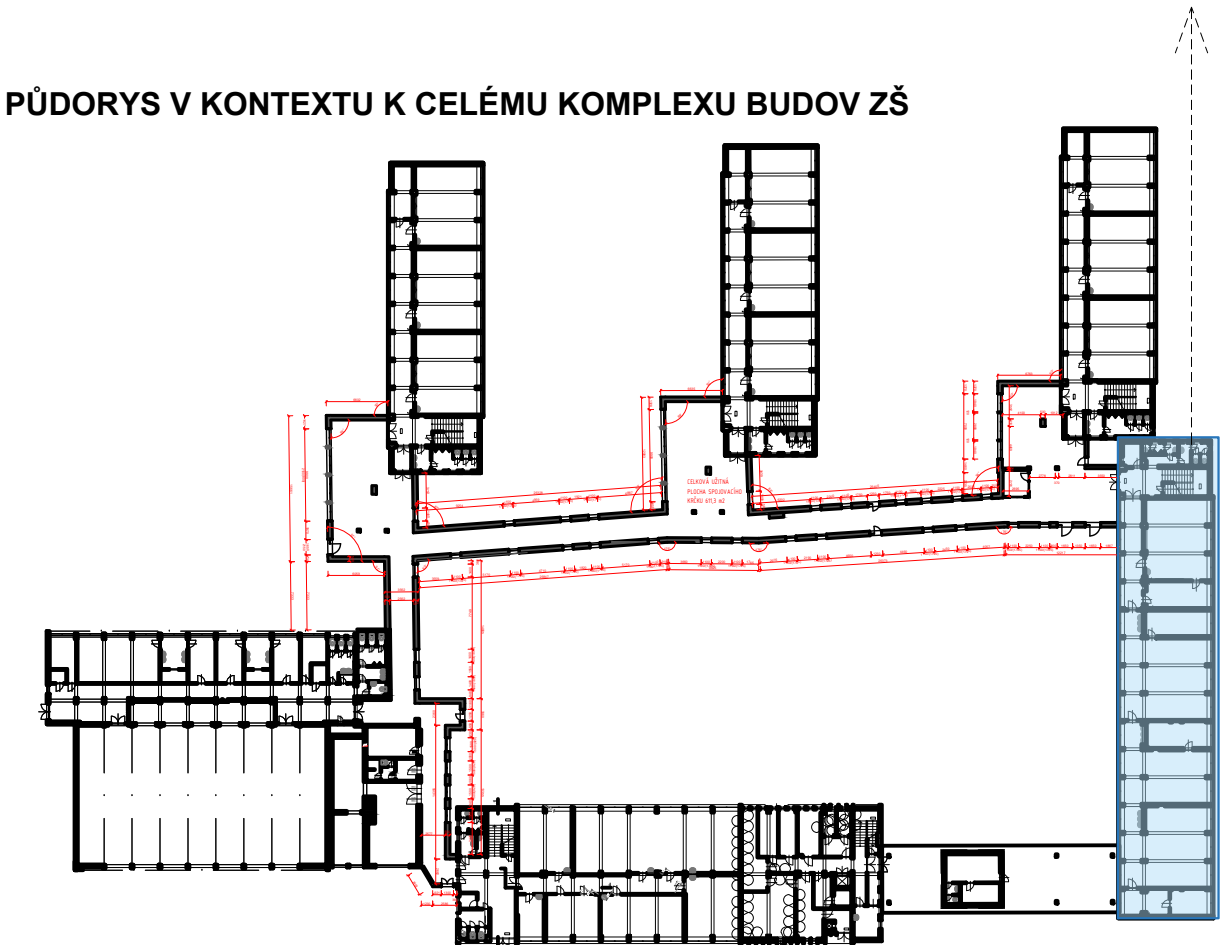


Ozn.	Značka	Název	Ks.
1aN		VNĚJŠÍ PILÍŘ	15
2aN		VNĚJŠÍ PILÍŘ	1
2N		VNĚJŠÍ PILÍŘ	10
3a	NB/I - 300/600		11
4	NL/I - 300/105		4
5	NL/II - 300/105		6
6	NL/I - 300/120		1
7	NL/II - 300/120		3
8	NL/I - 300/135		5
9	NL/II - 300/135		7
10	NL/IV - 300/225 D		2
11	NL/IV - 300/225		3
12	NL/IV - 300/45		-
13	NL/IV - 300/240		1
14N	NL/II - 330/135 K	STĚNOVÝ PANEĽ	4
15	NL/I - 210/90		4
16	NL/I - 300/60		7
17	NL/I - 330/45		-
19	NL/I - 330/120		2
20	NL/II - 330/135		6
25	NL/I - 300/105		2
40a	NL/I - 150/300		2
4.1		STŘEDNÍ PARAPETNÍ PANEĽ	27
4.1L		LEVÝ PARAPETNÍ PANEĽ	2
4.1P		PRÁVÝ PARAPETNÍ PANEĽ	1
4.2a	NL/II - 165/195		1
4.2N		STĚNOVÝ PANEĽ	1
4.5	NL/II - 195/150		1
4.5N		STĚNOVÝ PANEĽ	1
	PZD 1n - 270	STŘEŠNÍ DESKA	1
	PZD 2n - 255	PŘEKĽAD	3

OBJEKT SD3V3
MODRÁ BUDOVA - TŘI NADZEMNÍ PODLAŽÍ

Stavba: **PASPORT OBJEKTU ZŠ BOHUMÍN Čs.
armády 1026, 73581 Bohumín - Nový
Bohumín, Česko**

Měřítko: 1:100 Formát: 3xA3


Číslo výkresu:

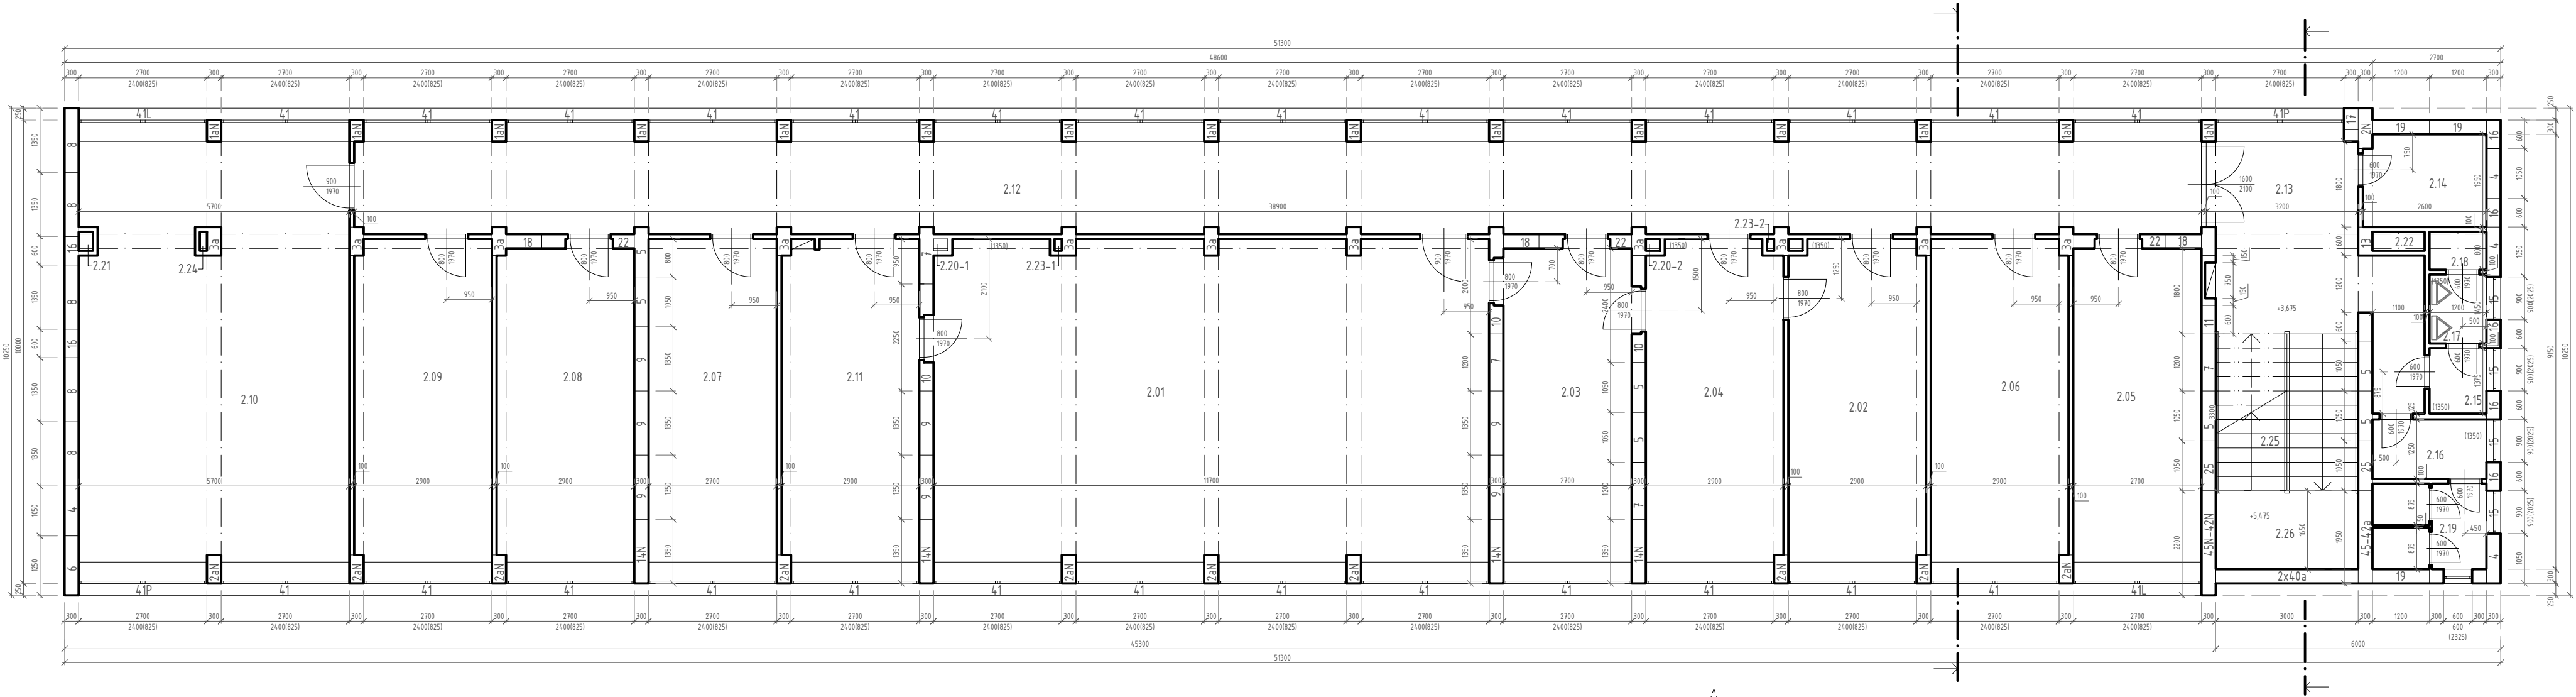

Č.	Název	Plocha [m ²]	Podlaha	Pozn.
201	SBOROVNA	19,60	PVC 0,5cm	Buková lišta
202	ŘEDITELNA	19,75	PVC 0,5cm	Buková lišta
203	ZÁSTUP. ŘEDITELE	19,53	PVC 0,5cm	Buková lišta
204	KANCELÁŘ	18,31	PVC 0,5cm	Buková lišta
205	KAB. KRESLENÍ	18,13	PVC 0,5cm	Buková lišta
206	KABINET	19,75	PVC 0,5cm	Buková lišta
207	KAB. ČEŠTINY	18,13	PVC 0,5cm	Buková lišta
208	KAB. ZEMĚPISU	19,75	PVC 0,5cm	Buková lišta
209	KAB. MATEMATIKY	19,75	PVC 0,5cm	Buková lišta
210	SKLAD ŠKOL. POM.	51,31	PVC 0,5cm	Buková lišta
211	ŠATNA	19,75	PVC 0,5cm	Buková lišta
212	CHODBA	78,79	Ter. dlaždice	
213	CHODBA	16,25	Ter. dlaždice	
214	SKLAD	4,68	Ter. dlaždice	
215	UMÝVÁRNA-HOŠI	1,71	Ter. dlaždice	
216	UMÝVÁRNA-ŽENY	3,05	Ter. dlaždice	
217	PISOÁRY	1,72	Ter. dlaždice	
218	WC-MUŽI	0,96	Ter. dlaždice	
219	WC-ŽENY	4,32	Ter. dlaždice	
220	INSTALAČNÍ PROSTOR	0,150 0,075		
221	INST. PROSTOR	0,12		
222	INST.PROS./STR. OD.	0,44		
223	STŘEŠNÍ ODPAD	0,037 0,075		
224	STŘEŠNÍ ODPAD	0,06		
225	SCHODIŠTĚ	9,90	Teraco	
226	PODESTA	4,95	Ter. dlaždice	

Ozn.	Značka	Název	Ks.
1aN		VNĚJŠÍ PILÍŘ	15
2aN		VNĚJŠÍ PILÍŘ	10
2N		VNĚJŠÍ PILÍŘ	1
3a	NB/I - 300/600		11
4	NL/I - 300/105		4
5	NL/II - 300/105		7
6	NL/I - 300/120		1
7	NL/II - 300/120		4
8	NL/I - 300/135		5
9	NL/II - 300/135		7
10	NL/IV - 300/225 D		3
11	NL/IV - 300/225		1
13	NL/IV - 300/240		1
14N	NL/II - 330/135 K	STĚNOVÝ PANEL	4
15	NL/I - 210/90		5
16	NL/I - 300/60		7
17	NL/I - 330/45		1
18	NL/II - 330/75		3
19	NL/I - 330/120		3
22	NL/II - 330/195		3
25	NL/I - 300/105		2
40a	NL/I - 150/300		2
41		STŘEDNÍ PARAPETNÍ PANEL	27
41L		LEVÝ PARAPETNÍ PANEL	2
41P		PRAVÝ PARAPETNÍ PANEL	2
42a	NL/II - 165/195		1
42N		STĚNOVÝ PANEL	1
45	NL/II - 195/150		1
45N		STĚNOVÝ PANEL	1


PŮDORYS V KONTEXTU K CELÉMU KOMPLEXU BUDOV ZŠ

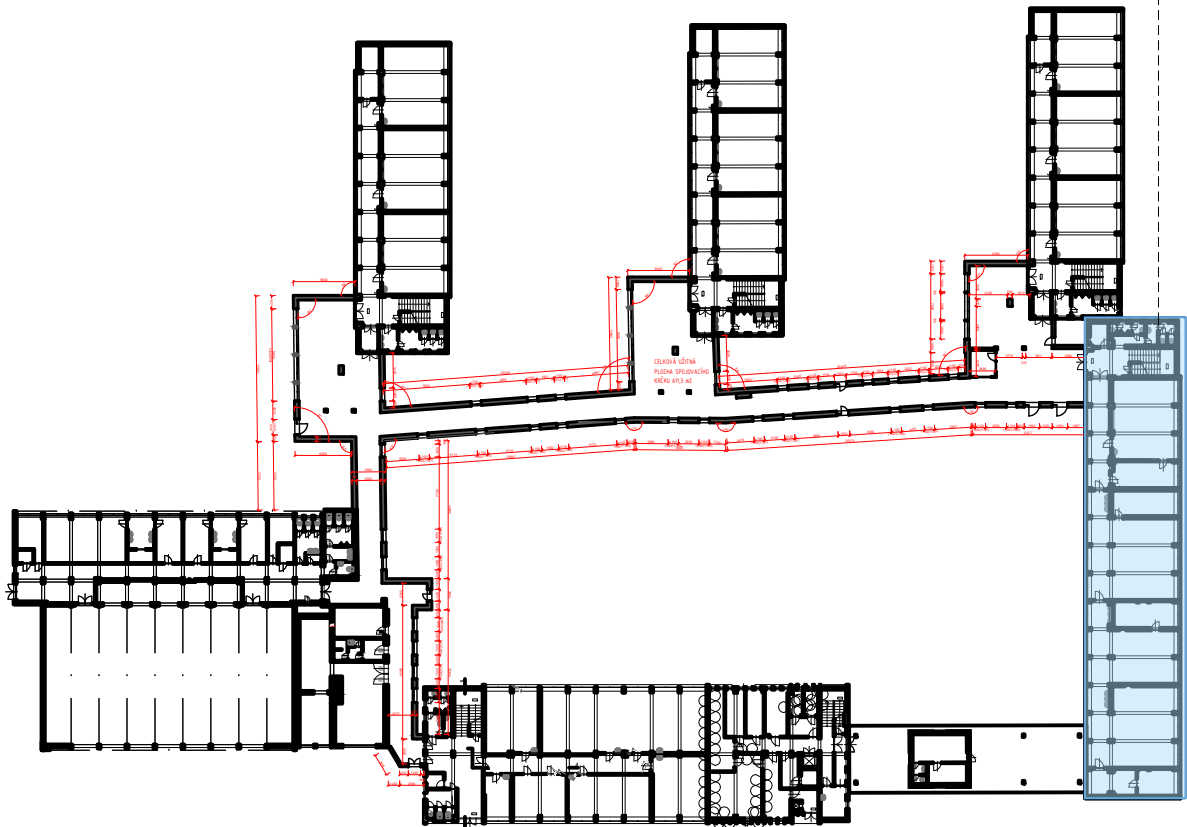

OBJEKT SD3V3 MODRÁ BUDOVA - TŘI NADZEMNÍ PODLAŽÍ

skladby konstrukcí vychází buďto z původní dokumentace, nebo byly sděleny objednatelem
nebyly provedeny sondy do stávajících konstrukcí, jedná se o pasport stávajícího stavu


Zhotovitel:	Atelier POD VĚŽÍ, 776491439, koblizka@atelierpodvezi.cz, IČ 05489008
Vypracoval:	-
Zodp.proj.:	Ing. Roman Vojtíšek, ČKAIT 1104364
Objednatel:	-
Stavba:	PASPORT OBJEKTU ZŠ BOHUMÍN Čs. armády 1026, 73581 Bohumín - Nový Bohumín, Česko
p.č.:	
Datum:	12/2022
St.:	pasport
Měřítko:	1:100
Formát:	3xA3

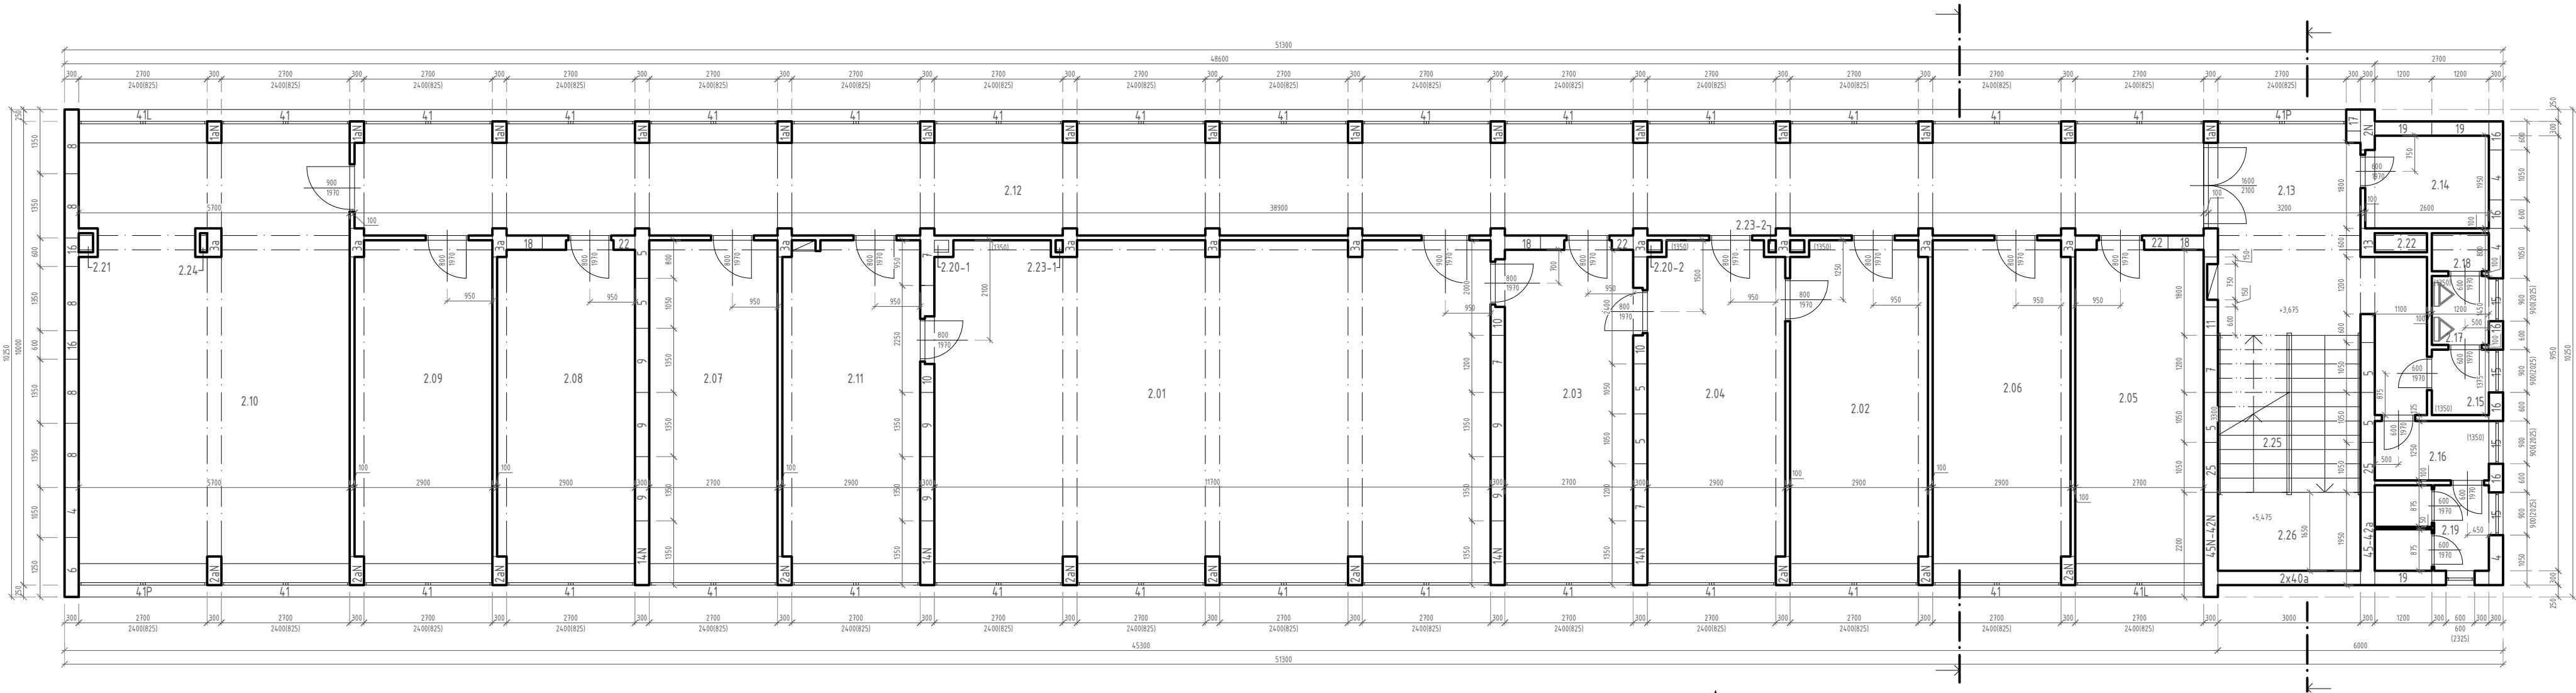

Č.	Název	Plocha [m²]	Podlaha	Pozn.
301	UČ. BIOLOG. A KRES.	77,22	PVC 0,5cm	Buková lišta
302	UČ. FYZIKY	77,08	PVC 0,5cm	Buková lišta
303	UČ. CHEMIE	77,22	PVC 0,5cm	Buková lišta
304	KABINET BIOLOGIE	17,95	PVC 0,5cm	Buková lišta
305	KABINET FYZIKY	37,94	PVC 0,5cm	Buková lišta
306	KABINET CHEMIE	18,48	PVC 0,5cm	Buková lišta
307	CHODBA-ŠATNA	73,50	Ter. dlaždice	
308	CHODBA	16,25	Ter. dlaždice	
309	SKLAD	4,60	Ter. dlaždice	
310	UMÝVÁRNA-HOŠÍ	1,71	Ter. dlaždice	
311	UMÝVÁRNA-DÍVKY	3,0	Ter. dlaždice	
312	PISOÁRY	1,60	Ter. dlaždice	
313	WC-HOŠÍ	0,96	Ter. dlaždice	
314	WC-DÍVKY	4,32	Ter. dlaždice	
315	SCHODIŠTĚ	9,90	Teraco	
316	PODESTA	4,95	Ter. dlaždice	
317	INSTALAČNÍ PROSTOR	0,075		
1-3		0,225		
318	INST. STŘEŠ. ODPAD	0,44		
319	STŘEŠNÍ ODPAD	0,037		
1-3		0,110		

Ozn.	Značka	Název	Ks.
1aN		VNĚJŠÍ PILÍŘ	15
2aN		VNĚJŠÍ PILÍŘ	10
2N		VNĚJŠÍ PILÍŘ	2
3a	NB/I - 300/600		12
4	NL/I - 300/105		9
5	NL/II - 300/105		6
6	NL/I - 300/120		1
7	NL/II - 300/120		7
8	NL/I - 300/135		6
9	NL/II - 300/135		6
10	NL/IV - 300/225 D		2
11	NL/IV - 300/225		3
13	NL/IV - 300/240		1
14N	NL/II - 330/135 K	STĚNOVÝ PANEL	4
15	NL/I - 210/90		5
16	NL/I - 300/60		5
17	NL/I - 330/45		1
18	NL/II - 330/75		2
19	NL/I - 330/120		3
20	NL/II - 330/135		2
21	NL/I - 330/150		2
22	NL/II - 330/195		2
41		STŘEDNÍ PARAPETNÍ PANEL	27
41L		LEVÝ PARAPETNÍ PANEL	2
41P		PRAVÝ PARAPETNÍ PANEL	2
	PZD 1n - 270	STROPNÍ PANEL	5
	PZD 2n - 150	STROPNÍ PANEL	7


PŮDORYS V KONTEXTU K CELÉMU KOMPLEXU BUDOV ZŠ


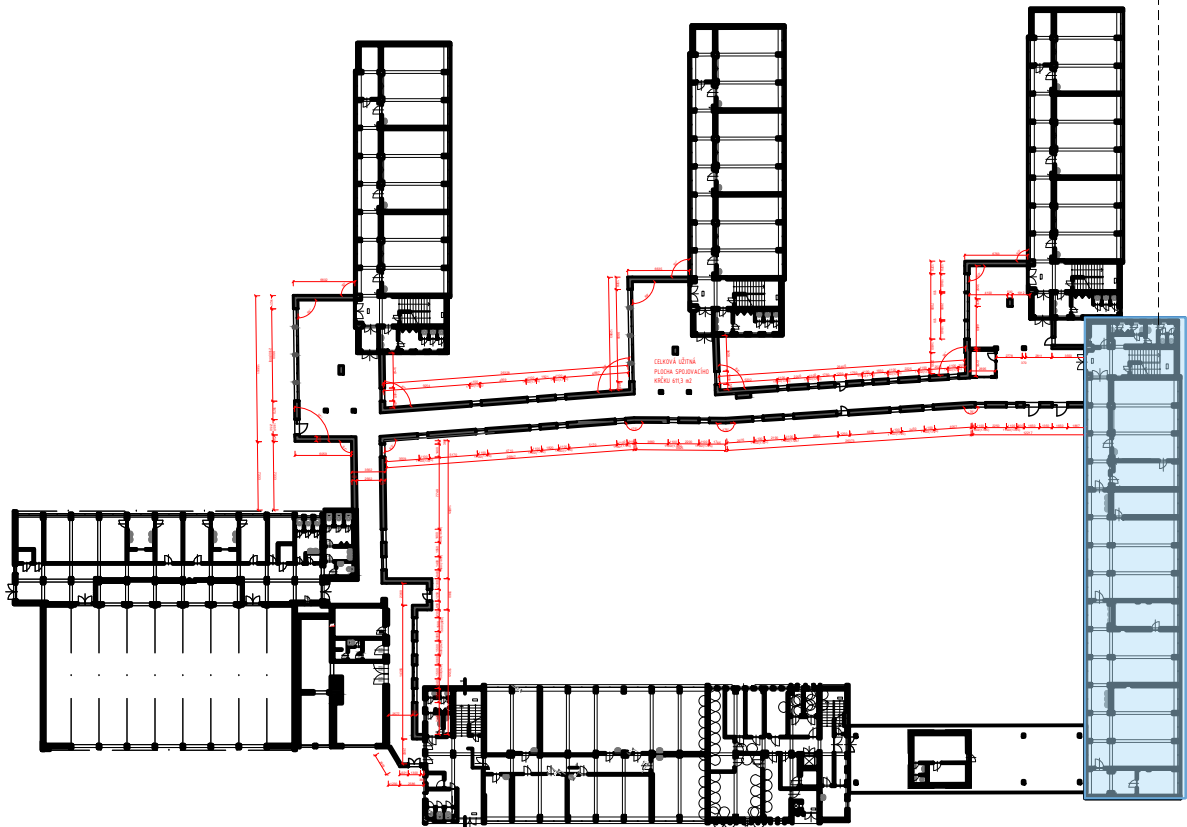


OBJEKT SD3V3 MODRÁ BUDOVA - TŘI NADZEMNÍ PODLAŽÍ


skladby konstrukcí vychází buďto z původní dokumentace, nebo byly sděleny objednatelem
nebyly provedeny sondy do stávajících konstrukcí, jedná se o pasport stávajícího stavu

Zhotovitel:	Atelier POD VĚŽÍ, 776491439, koblizka@atelierpodvezi.cz, IČ 05489008
Vypracoval:	-
Zodp.proj.:	Ing. Roman Vojtišek, ČKAIT 1104364
Objednatel:	-
Stavba:	PASPORT OBJEKTU ZŠ BOHUMÍN Čs. armády 1026, 73581 Bohumín - Nový Bohumín, Česko
p.č.:	
Datum:	12/2022
St.:	pasport
Měřítko:	1:100
Formát:	3xA3

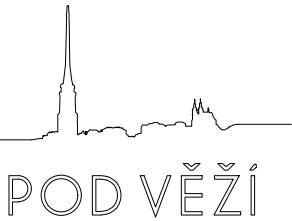

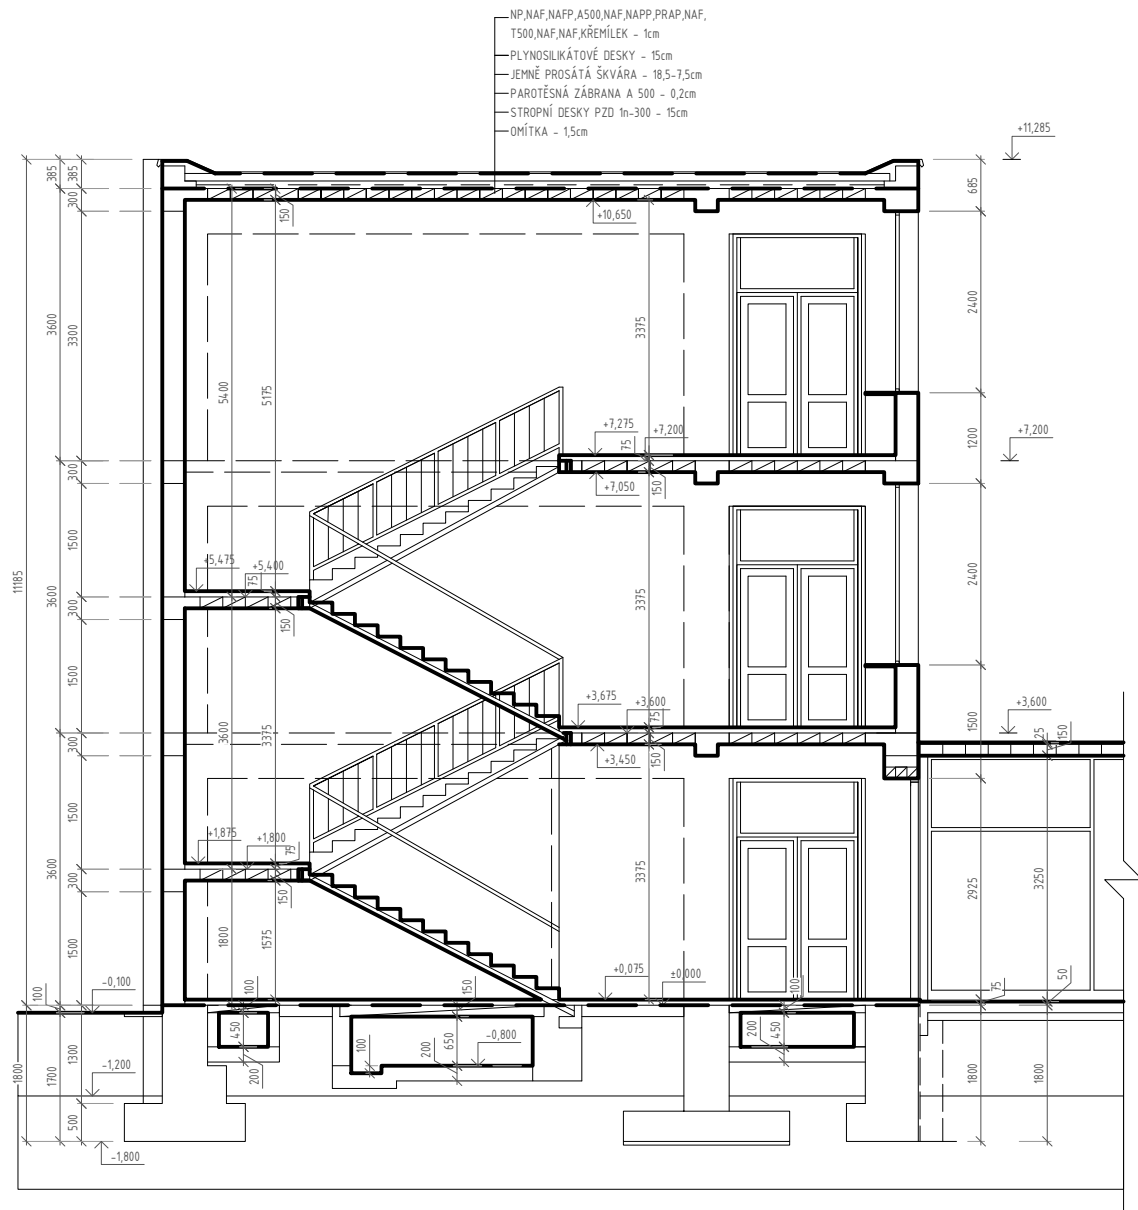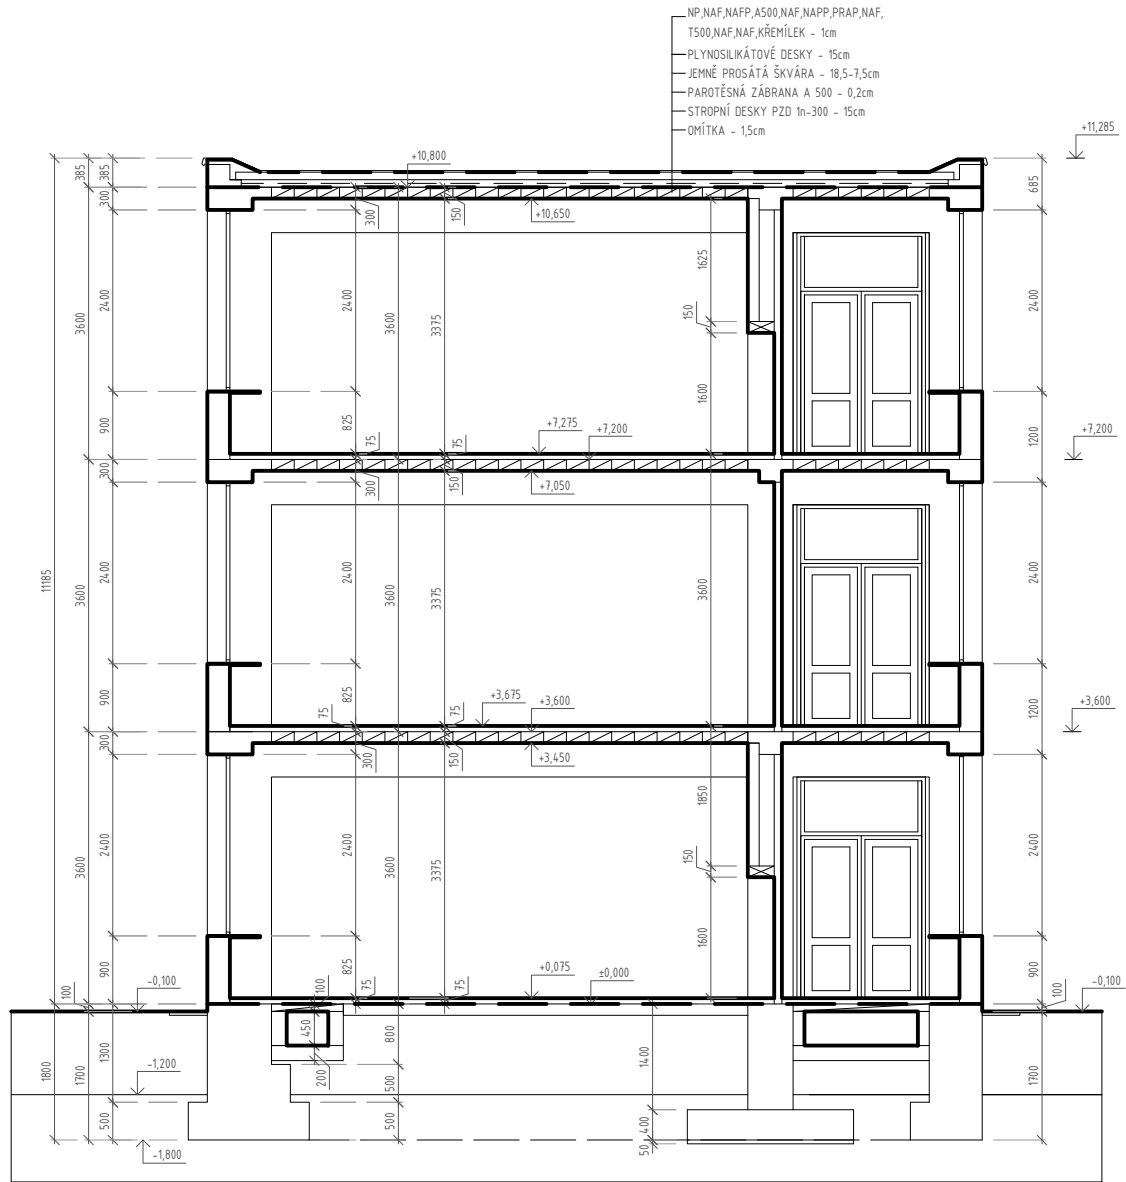

PŮDORYS V KONTEXTU K CELÉMU KOMPLEXU BUDOV ZŠ

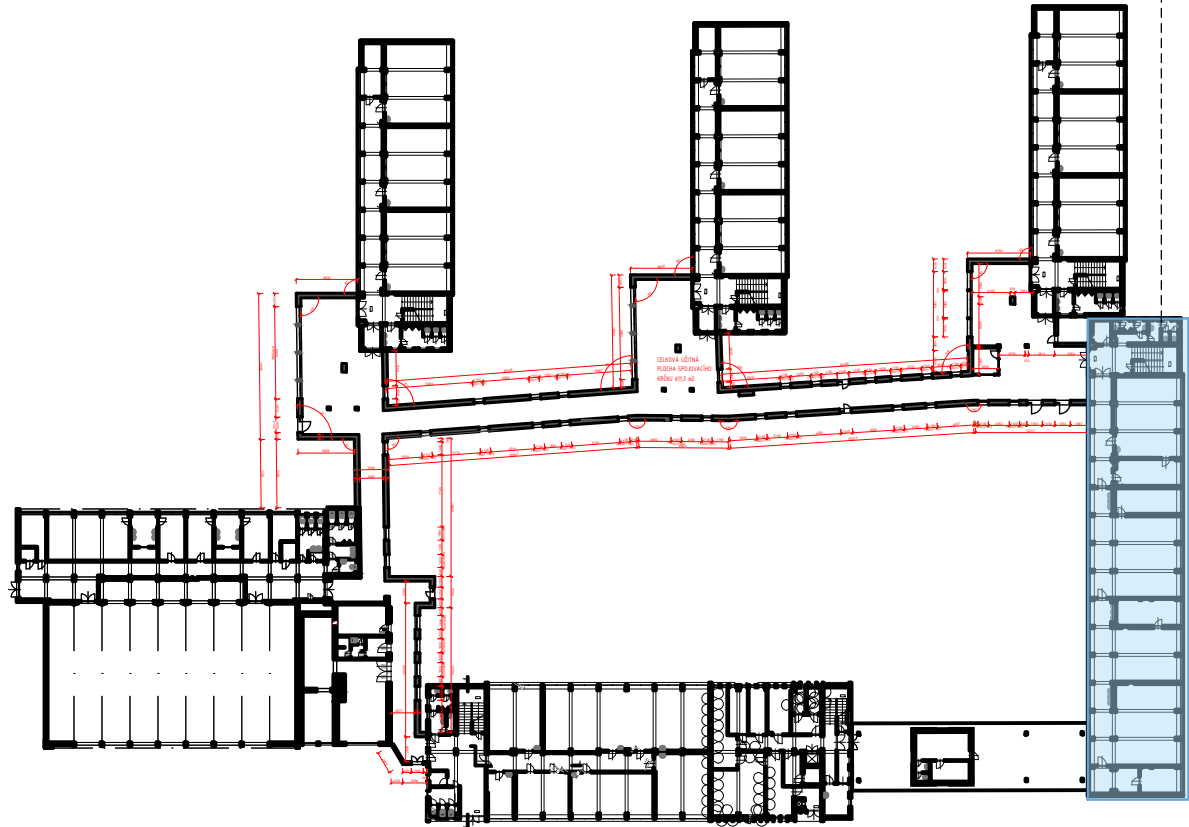

OBJEKT SD3V3
MODRÁ BUDOVA - TŘI NADZEMNÍ PODLAŽÍ


skladby konstrukcí vychází buďto z původní dokumentace, nebo byly sděleny objednavatelem
nebyly provedeny sondy do stávajících konstrukcí, jedná se o pasport stávajícího stavu

Zhotovitel: Atelier POD VĚŽÍ, 776491439, koblizka@atelierpodvezi.cz, IČ 05489008
Vyracoval: -
Zodp.proj.: Ing. Roman Vojtišek, ČKAIT 1104364

Objednatel: -			
Stavba: PASPORT OBJEKTU ZŠ BOHUMÍN Čs. armády 1026, 73581 Bohumín - Nový Bohumín, Česko	p.č:		
	Datum:	12/2022	St: pasport
	Měřítko:	1:100	Formát: 3xA3

Obsah: ŘEZY

Číslo výkresu: 04

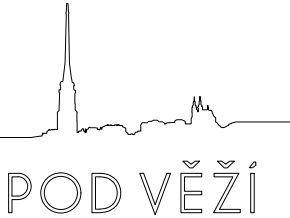




Ozn.	Značka	Název	Ks.
2N		VNĚJŠÍ PILÍŘ	2
2aN		VNĚJŠÍ PILÍŘ	20
3a	NB/I - 300/600		11
4	NL/I - 300/105		2
5	NL/II - 300/105		11
6	NL/I - 300/120		2
7	NL/II - 300/120		6
8	NL/I - 300/135		6
9	NL/II - 300/135		14
14N	NL/III - 330/135 K	STĚNOVÝ PANEĽ	5
15	NL/I - 210/90		7
16	NL/I - 300/60		11
20	NL/I - 330/135		6
40a	NL/I - 150/300		2
41		STŘEDNÍ PARAPETNÍ PANEĽ	12
41L		LEVÝ PARAPETNÍ PANEĽ	2
41P		PRÁVÝ PARAPETNÍ PANEĽ	2
42a	NL/II - 165/195		1
42N		STĚNOVÝ PANEĽ	1
45	NL/II - 195/150		1
45N		STĚNOVÝ PANEĽ	1




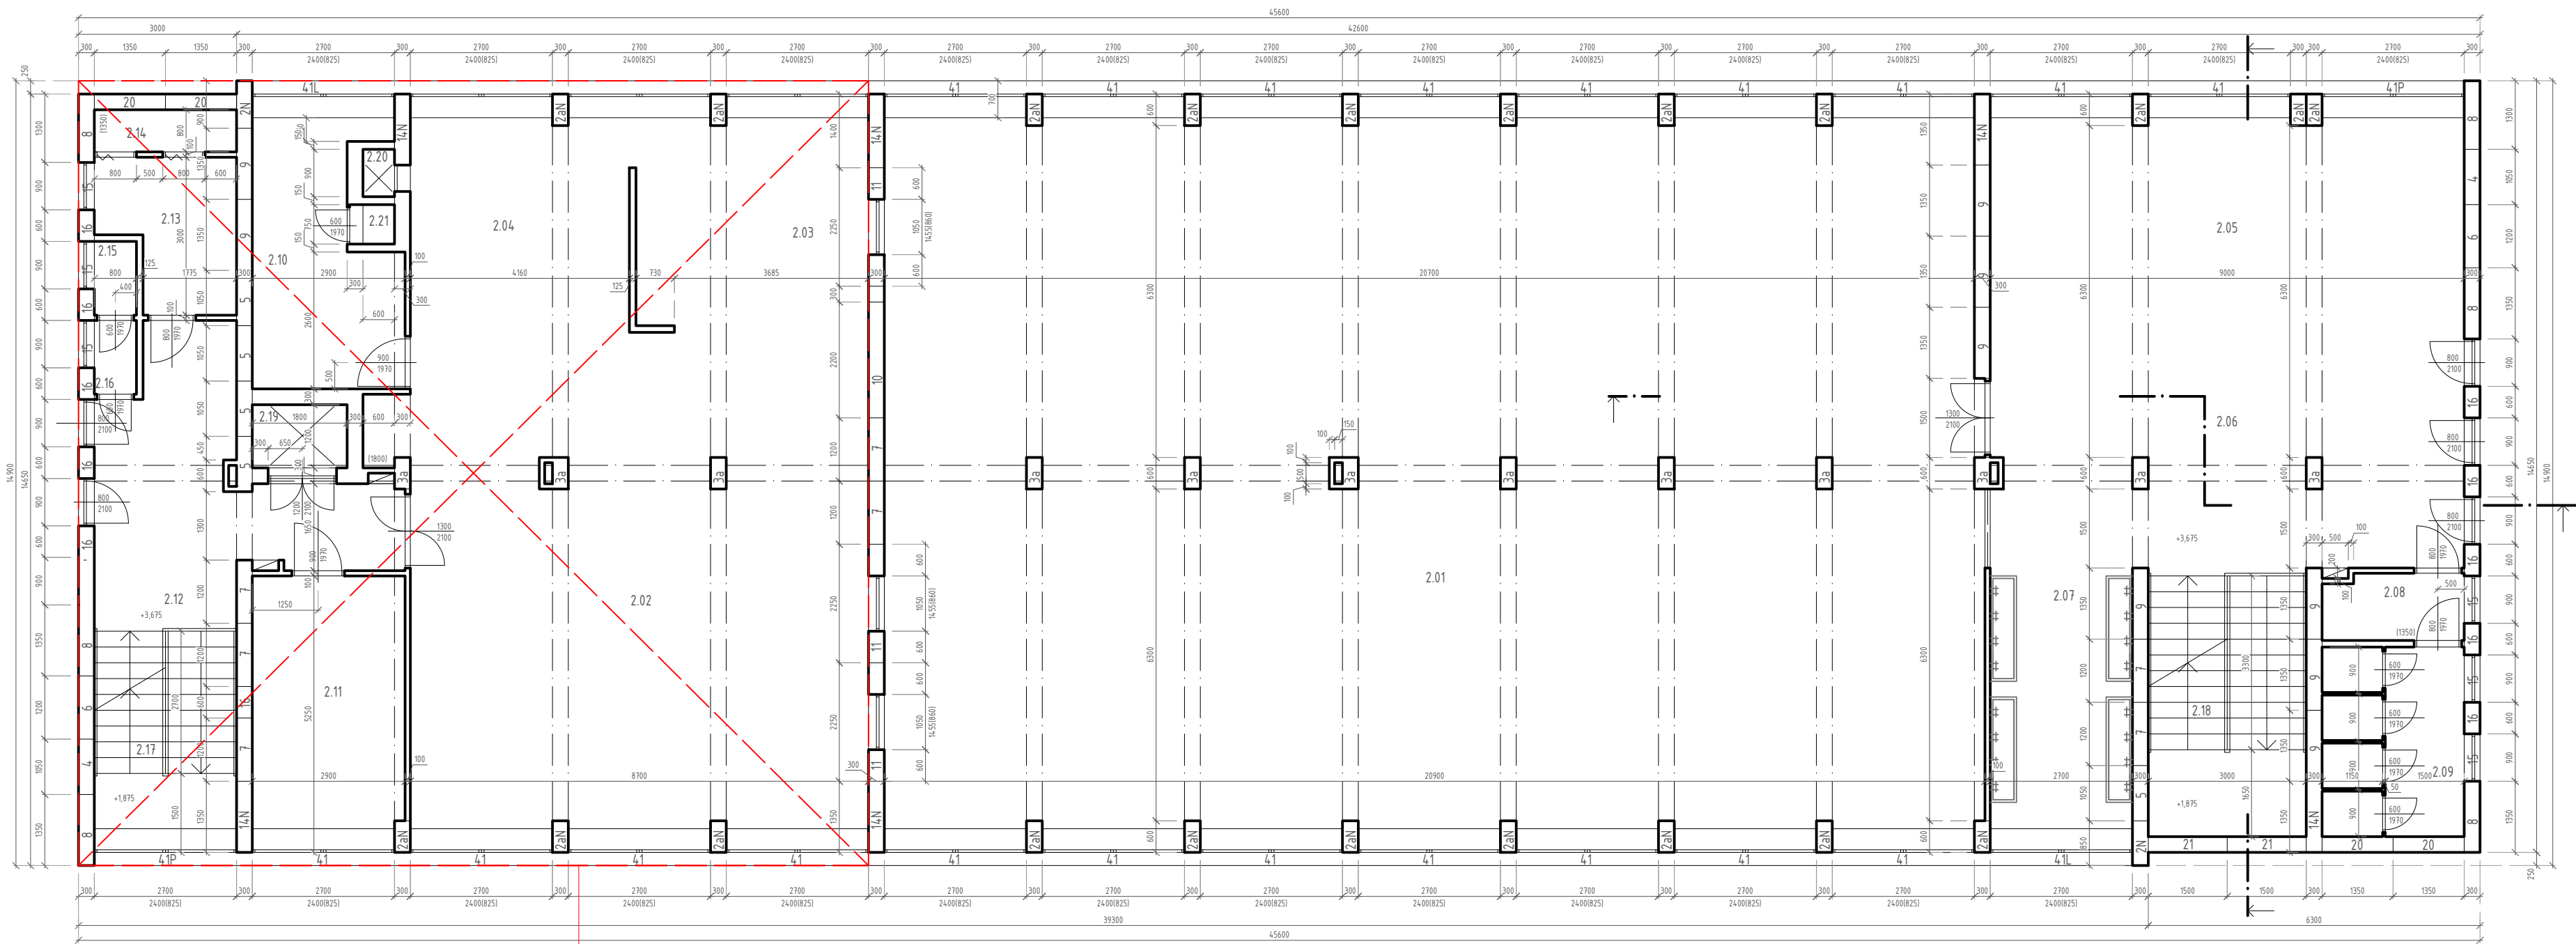


DO TÉTO ČÁSTI NEBYL UMOŽNĚN PŘÍSTUP!
VYCHÁZÍ SE POUZE Z PŮVODNÍCH VÝKRESŮ

Č.	Název	Plocha [m²]	Podlaha	Pozn.
101	DRUŽINA	62,60	PVC 0,5cm	Buková lišta
102	DRUŽINA	62,60	PVC 0,5cm	Buková lišta
103	DRUŽINA	39,90	PVC 0,5cm	Buková lišta
104	DRUŽINA	39,90	PVC 0,5cm	Buková lišta
105	DRUŽINA	43,70	PVC 0,5cm	Buková lišta
106	ŠATNA	28,79	Ter. dlaždice	
107	VEDOUČÍ	13,45	PVC 0,5cm	Buková lišta
108	ŽÁDVEŘÍ	4,59	Ter. dlaždice	
109 1-2	WC-UČITELŮ	1,12	Ter. dlaždice	
110 1-2	UMÝVÁRNA-UČITELŮ	1,12	Ter. dlaždice	
111	HALA	41,40	Ter. dlaždice	
112	UMÝVÁRNA-HOŠÍ	4,17	Ter. dlaždice	
113	PISOÁRY	4,19	Ter. dlaždice	
114 1-2	WC-HOŠÍ	1,04	Ter. dlaždice	
115	ÚKLID	2,06	Cem. potěr	
116	CHODBA	35,20	Ter. dlaždice	
117	ZELENINA	17,98	Ter. dlaždice	
118	KONZERVY	10,70	Ter. dlaždice	
119	OBALY	9,94	Ter. dlaždice	
120	SUCHÝ SKLAD	12,21	Ter. dlaždice	
121	CHLADÍRNA TUKŮ	3,24	Cem. potěr	
122	CHLADÍRNA MASA	3,14	Cem. potěr	
123	PŘEDCHLADÍRNA	6,55	Ter. dlaždice	
124	CHODBA	19,40	Ter. dlaždice	
125	VÝTAH 350kg			
126	STROJOVNA-VÝTAH	3,26	Cem. potěr	
127	MANIPULACE	7,03	Ter. dlaždice	
128	HRUBÁ PŘÍPRAVA	15,80	Ter. dlaždice	
129	BRAMBORY	37,82	Beť. mazanina	
130	ODPADKY	4,85	Cem. potěr	
131	VÝTAH 50kg			
132	KANCELÁŘ	9,24	PVC 0,5cm	Buková lišta
133	ŽÁDVEŘÍ	6,65	Ter. dlaždice	
134	ROZVOD ZT	3,31	Cem. potěr	
135	ROZVOD UT	5,56	Cem. potěr	
136	SCHODIŠTĚ	9,90	Teraco	
137	SCHODIŠTĚ	7,28	Teraco	

Ozn.	Značka	Název	Ks.
2N		VNĚJŠÍ PILÍŘ	2
2aN		VNĚJŠÍ PILÍŘ	20
3a	NB/I - 300/600		11
4	NL/I - 300/105		2
5	NL/II - 300/105		11
6	NL/I - 300/120		2
7	NL/II - 300/120		6
8	NL/I - 300/135		6
9	NL/II - 300/135		14
14N	NL/II - 330/135 K	STĚNOVÝ PANEL	5
15	NL/I - 210/90		7
16	NL/I - 300/60		11
20	NL/I - 330/135		6
40a	NL/I - 150/300		2
41		STŘEDNÍ PARAPETNÍ PANEL	12
41L		LEVÝ PARAPETNÍ PANEL	2
41P		PRÁVÝ PARAPETNÍ PANEL	2
42a	NL/II - 165/195		1
42N		STĚNOVÝ PANEL	1
45	NL/II - 195/150		1
45N		STĚNOVÝ PANEL	1



PŮDORYS V KONTEXTU K CELÉMU KOMPLEXU BUDOV ZŠ

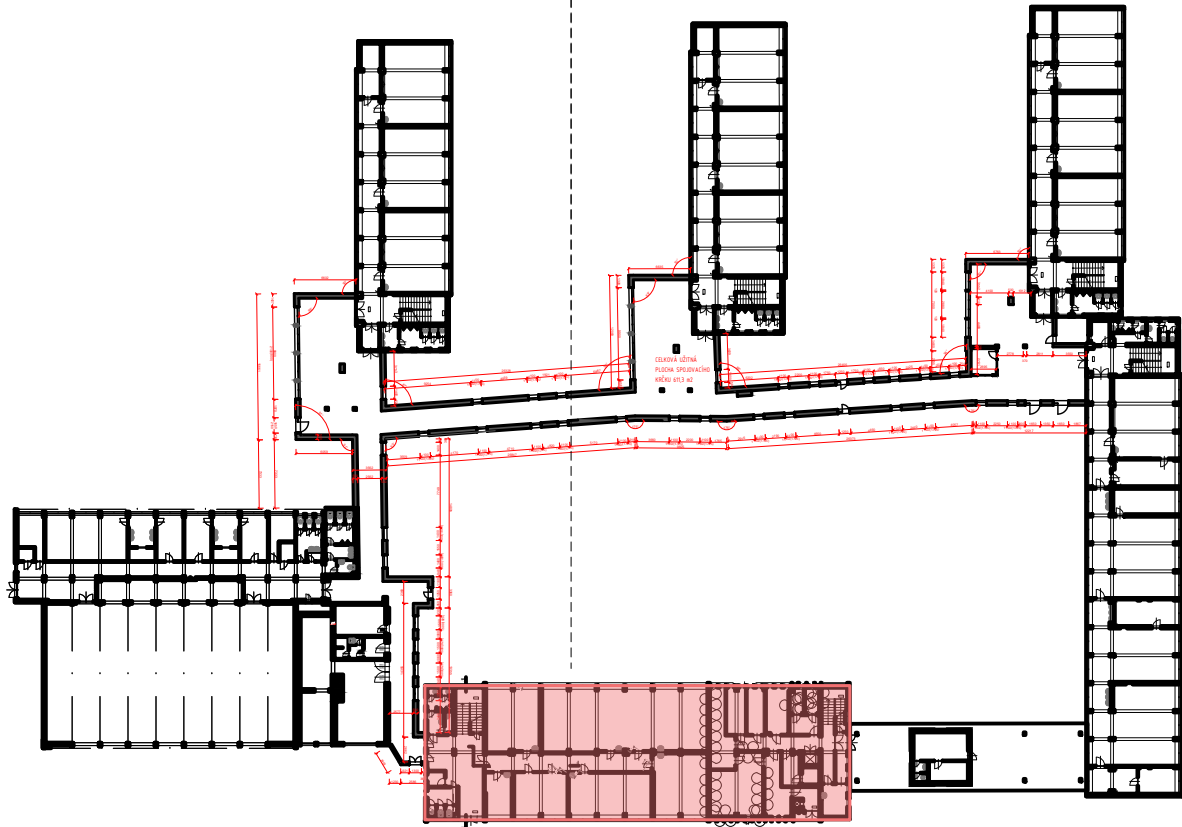


OBJEKT SM3
JÍDELNA, KUCHYNĚ- DVĚ NADZEMNÍ PODLAŽÍ

skladby konstrukcí vychází buďto z původní dokumentace, nebo byly sděleny objednavatelem
nebyly provedeny sondy do stávajících konstrukcí, jedná se o pasport stávajícího stavu

Zhotovitel:	Atelier POD VĚŽÍ, 776491439, koblizka@atelierpodvezi.cz, IČ 05489008
Vypracoval:	-
Zodp.proj.:	Ing. Roman Vojtíšek, ČKAIT 1104364
Objednatel:	-
Stavba:	PASPORT OBJEKTU ZŠ BOHUMÍN Čs. armády 1026, 73581 Bohumín - Nový Bohumín, Česko
p.č.:	
Datum:	12/2022 St. pasport
Měřítko:	1:100 Formát: 3xA3

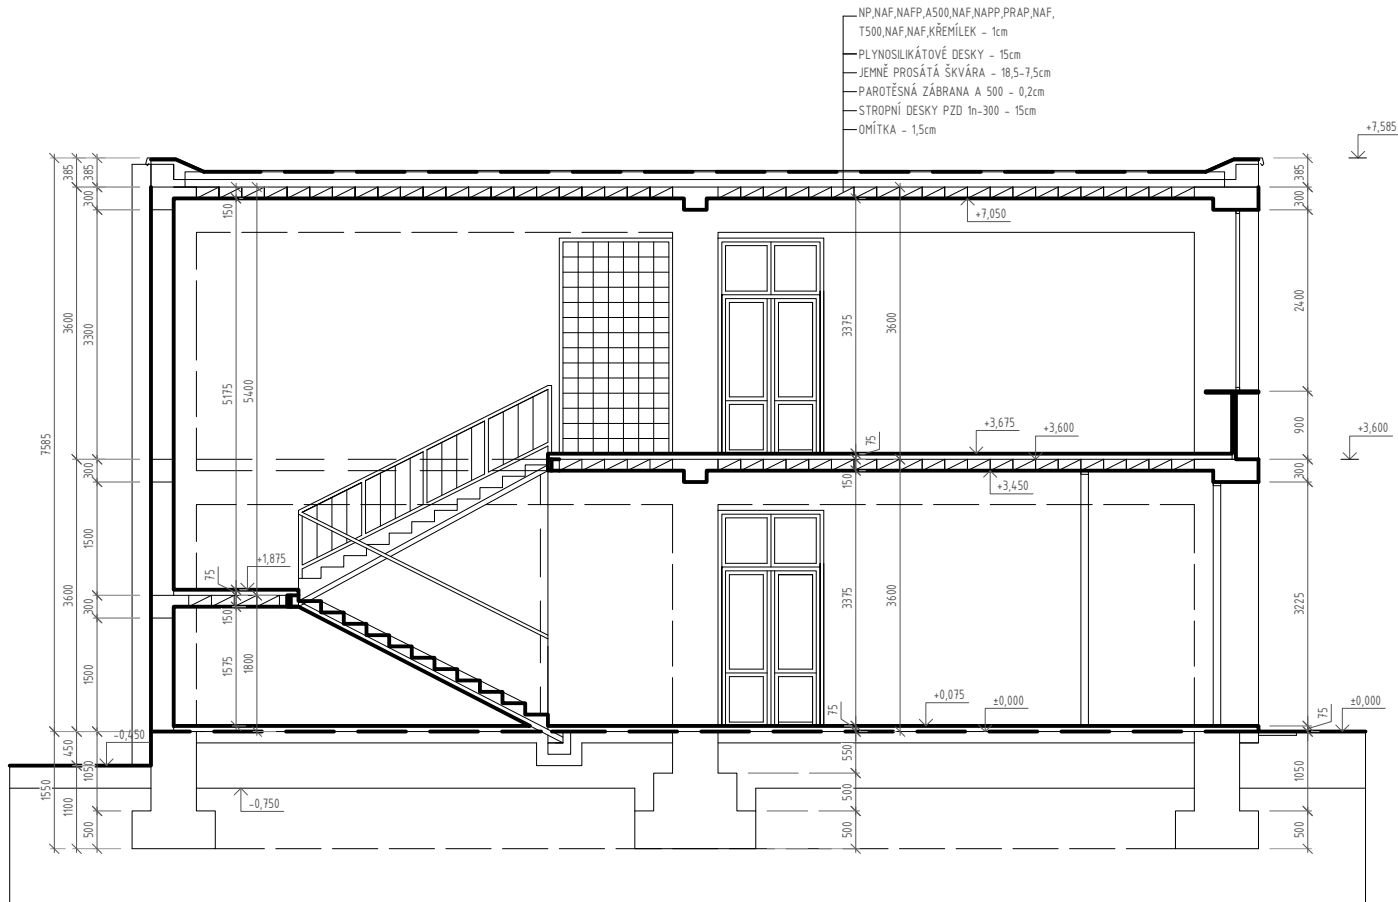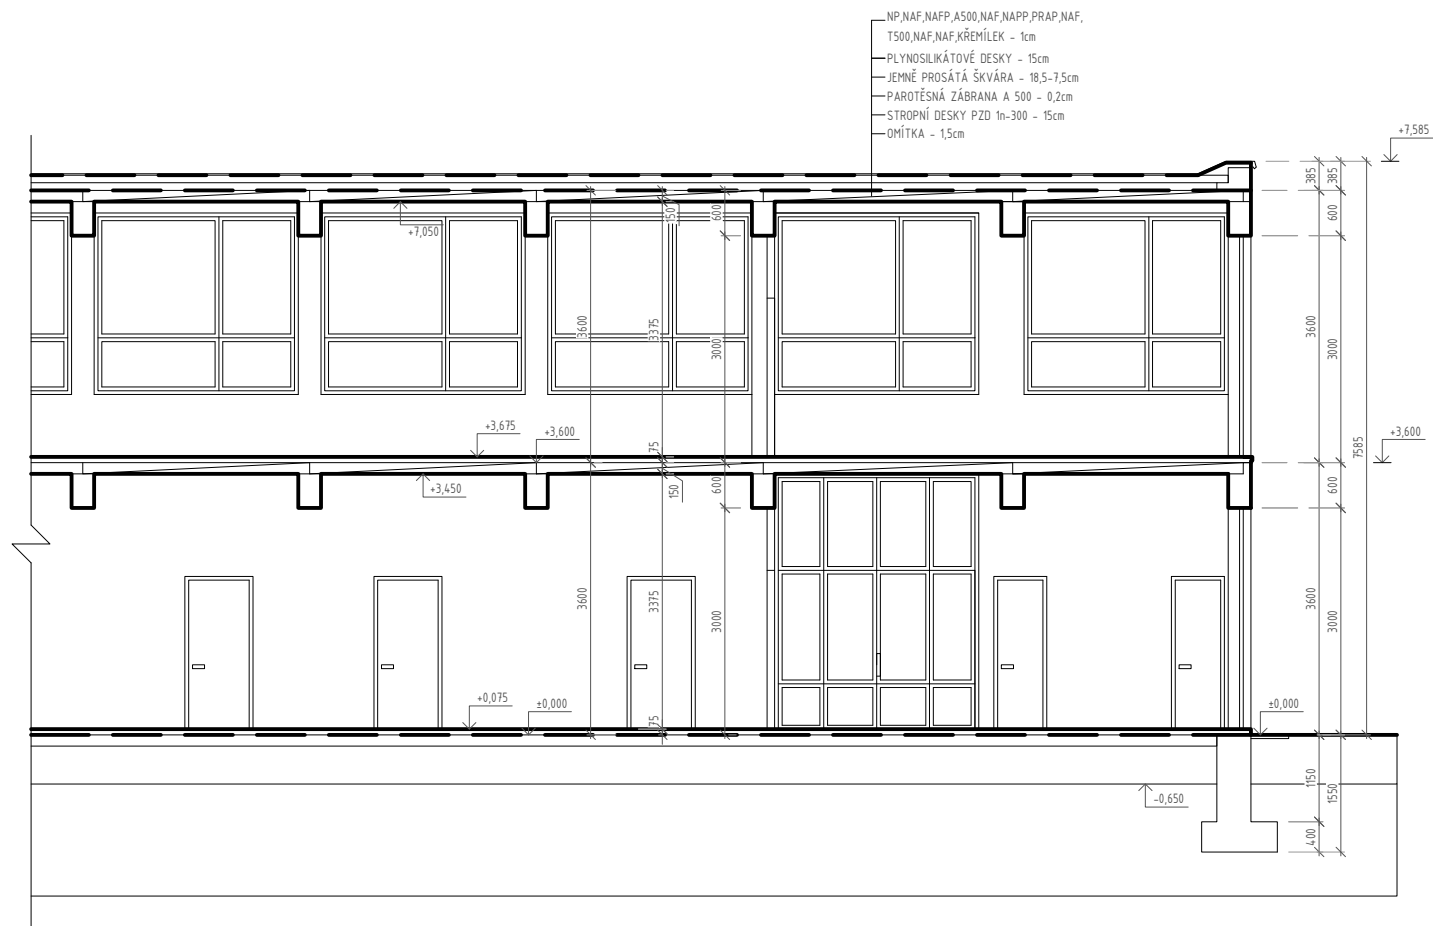

PŮDORYS V KONTEXTU K CELÉMU KOMPLEXU BUDOV ZŠ

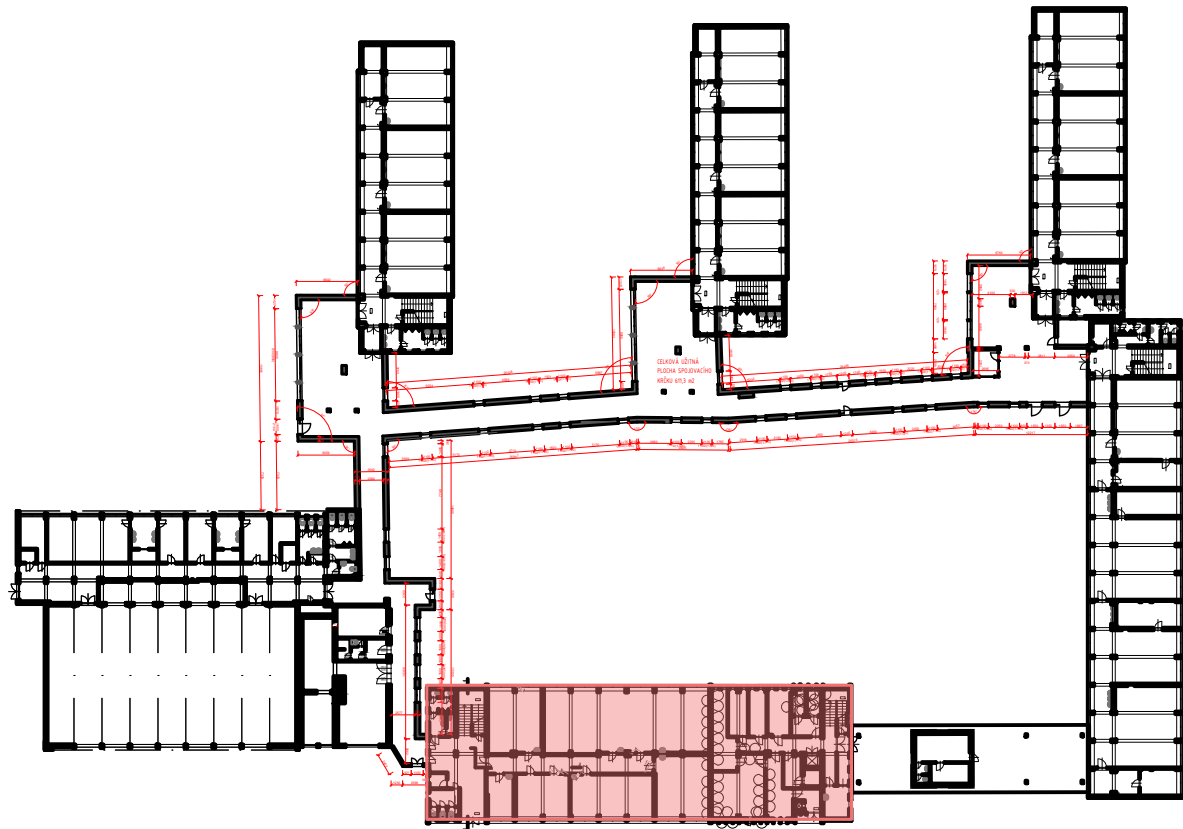

OBJEKT SM3 JÍDELNA, KUCHYNĚ- DVĚ NADZEMNÍ PODLAŽÍ


skladby konstrukcí vychází buďto z původní dokumentace, nebo byly sděleny objednatelem
nebyly provedeny sondy do stávajících konstrukcí, jedná se o pasport stávajícího stavu


Zhotovitel:	Atelier POD VĚŽÍ, 776491439, koblizka@atelierpodvezi.cz, IČ 05489008
Vypracoval:	-
Zodp.proj.:	Ing. Roman Vojtišek, ČKAIT 1104364
Objednatel:	-

Stavba:	PASPORT OBJEKTU ZŠ BOHUMÍN Čs. armády 1026, 73581 Bohumín - Nový Bohumín, Česko	p.č.:	
		Datum:	12/2022 St: pasport
		Měřítko:	1:100 Formát: 3xA3


Obsah: **ŘEZY**

Číslo výkresu: **07**

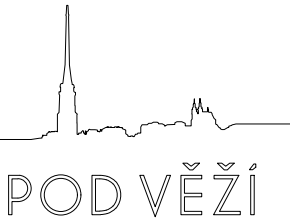

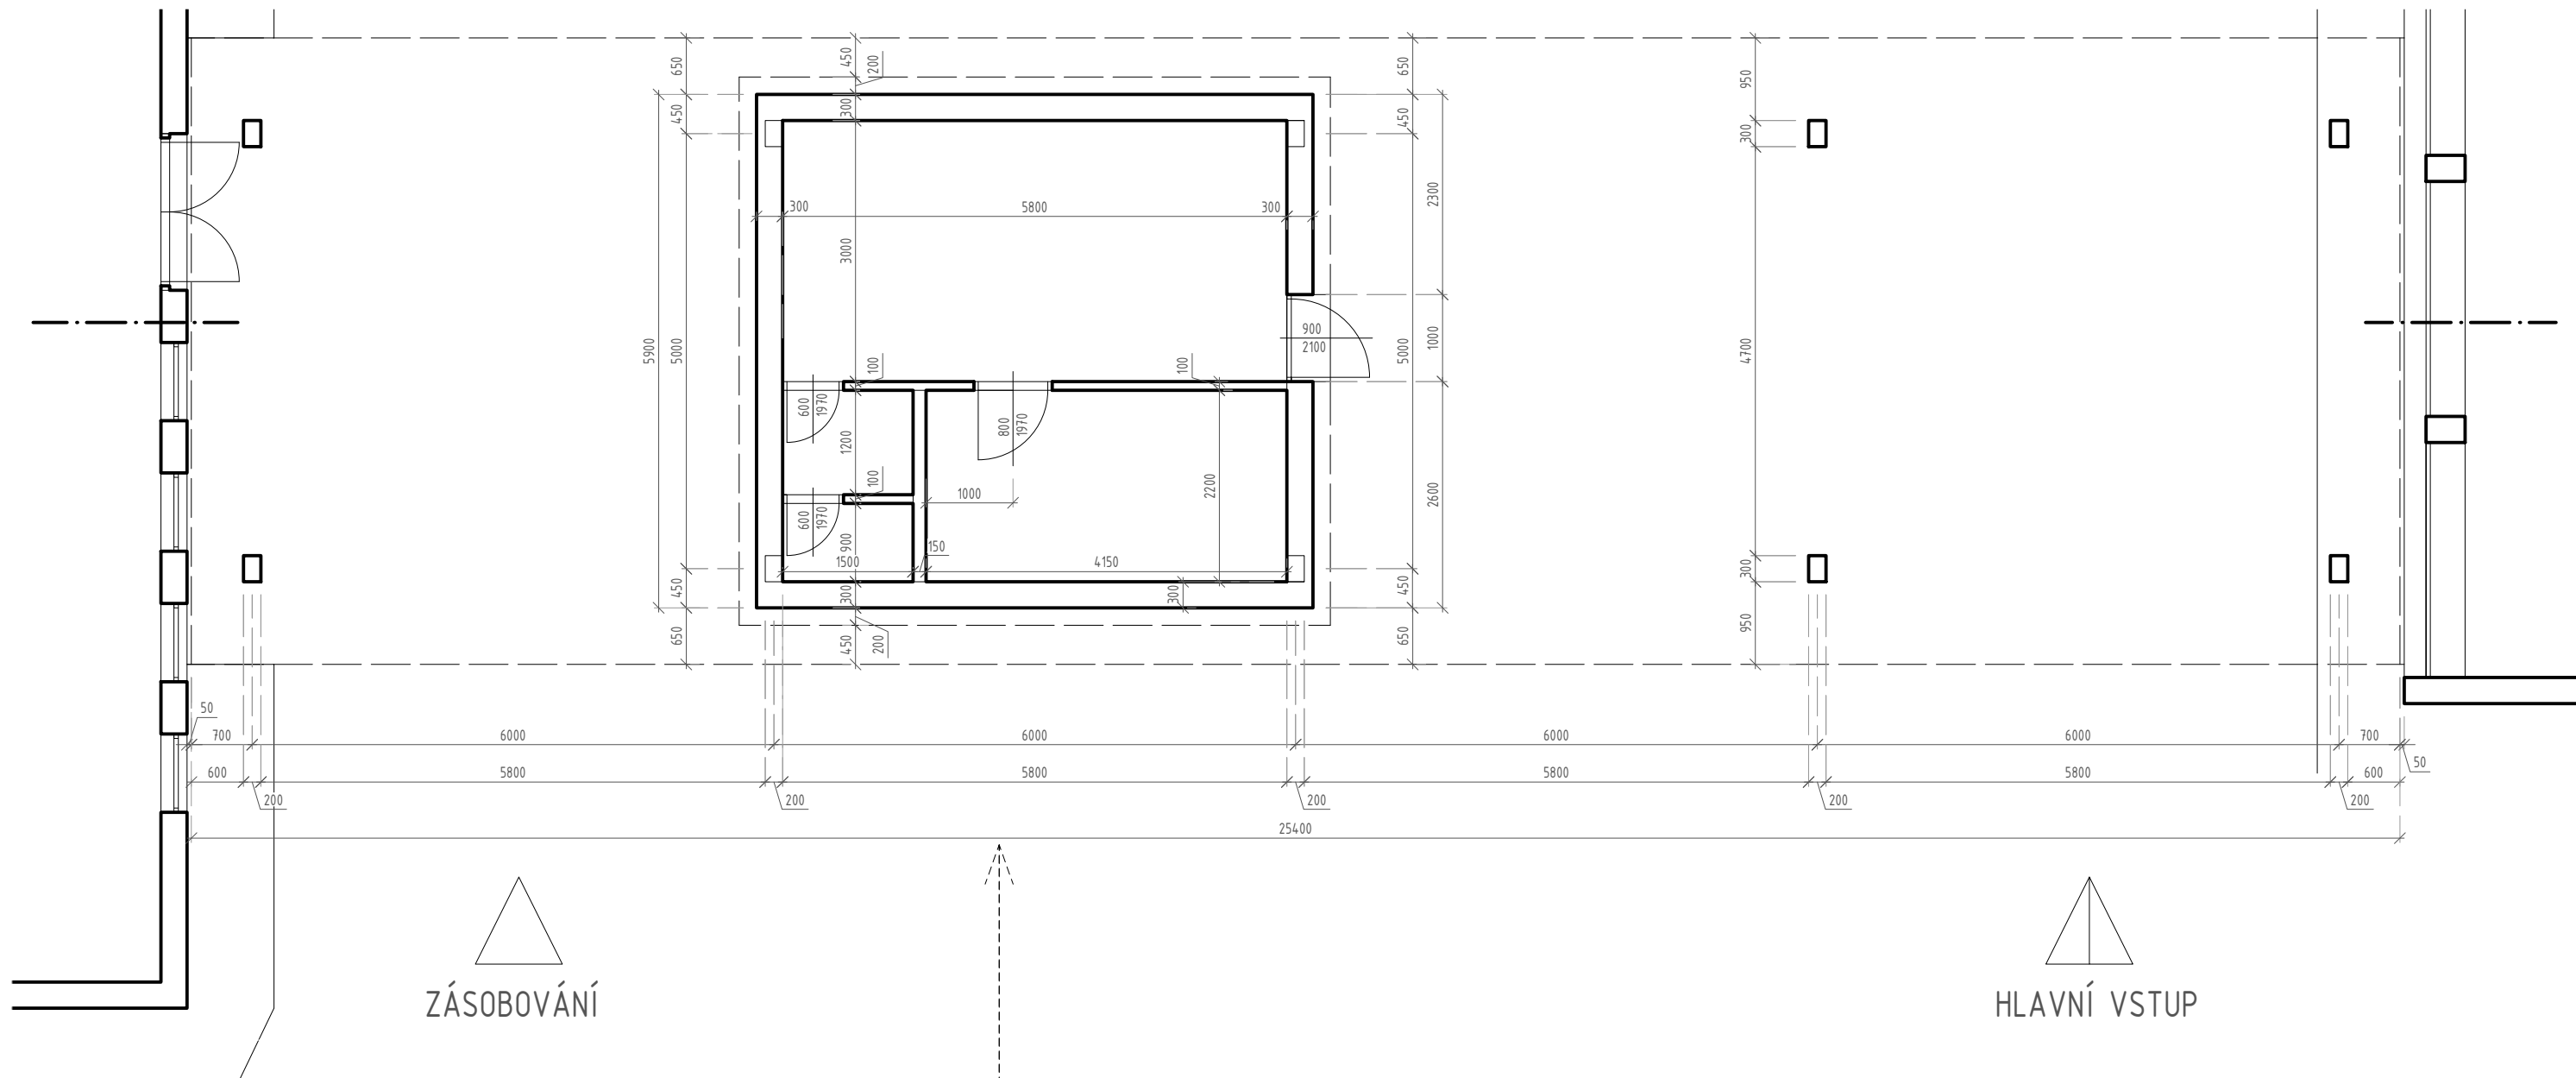

PŮDORYS V KONTEXTU K CELÉMU KOMPLEXU BUDOV ZŠ

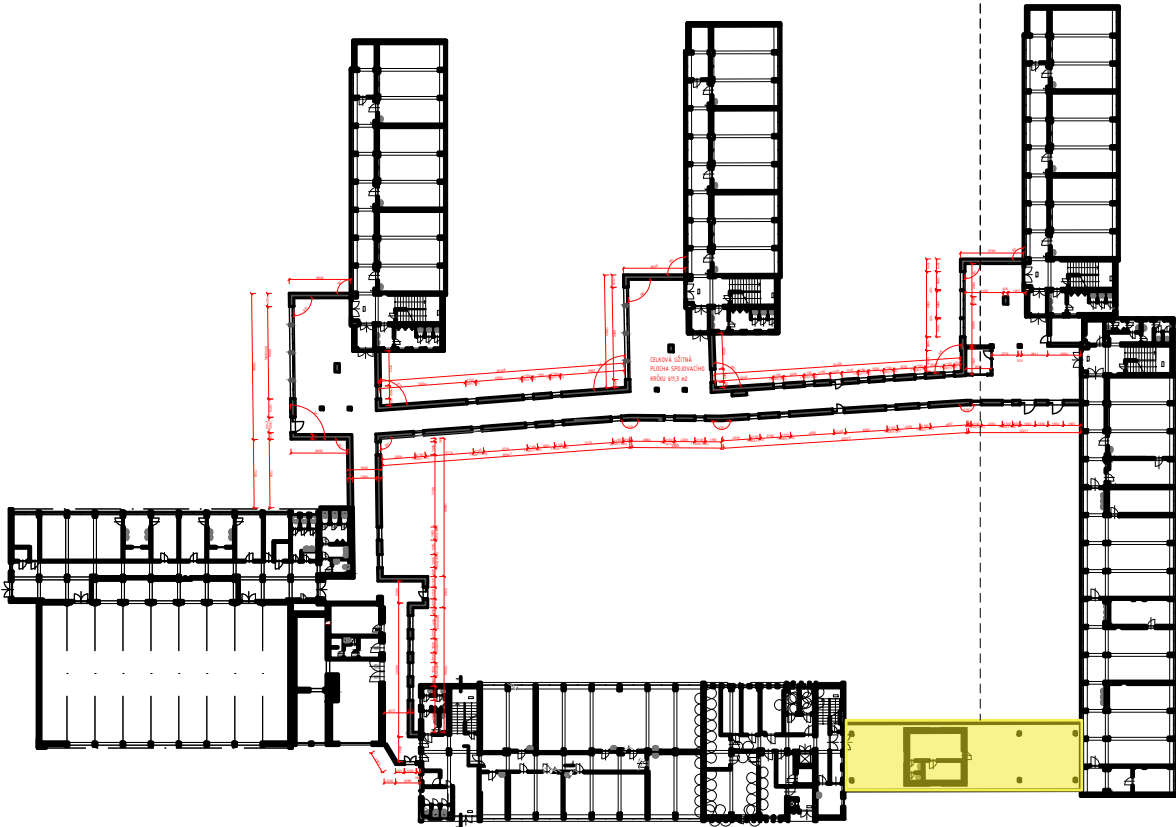

VSTUPNÍ ČÁST - ŽLUTÁ - JEDNO NADZEMNÍ PODLAŽÍ
skladby konstrukcí vychází buďto z původní dokumentace, nebo byly sděleny objednatelem
nebyly provedeny sondy do stávajících konstrukcí, jedná se o pasport stávajícího stavu


Zhotovitel:	Atelier POD VĚŽÍ, 776491439, koblizka@atelierpodvezi.cz, IČ 05489008
Vypracoval:	-
Zodp.proj.:	Ing. Roman Vojtišek, ČKAIT 1104364
Objednatel:	-

Stavba:	PASPORT OBJEKTU ZŠ BOHUMÍN Čs. armády 1026, 73581 Bohumín - Nový Bohumín, Česko		
	p.č.:		
	Datum:	12/2022	St: pasport
	Měřítko:	1:100	Formát: 3xA3


Obsah: ŘEZY

Číslo výkresu: 08



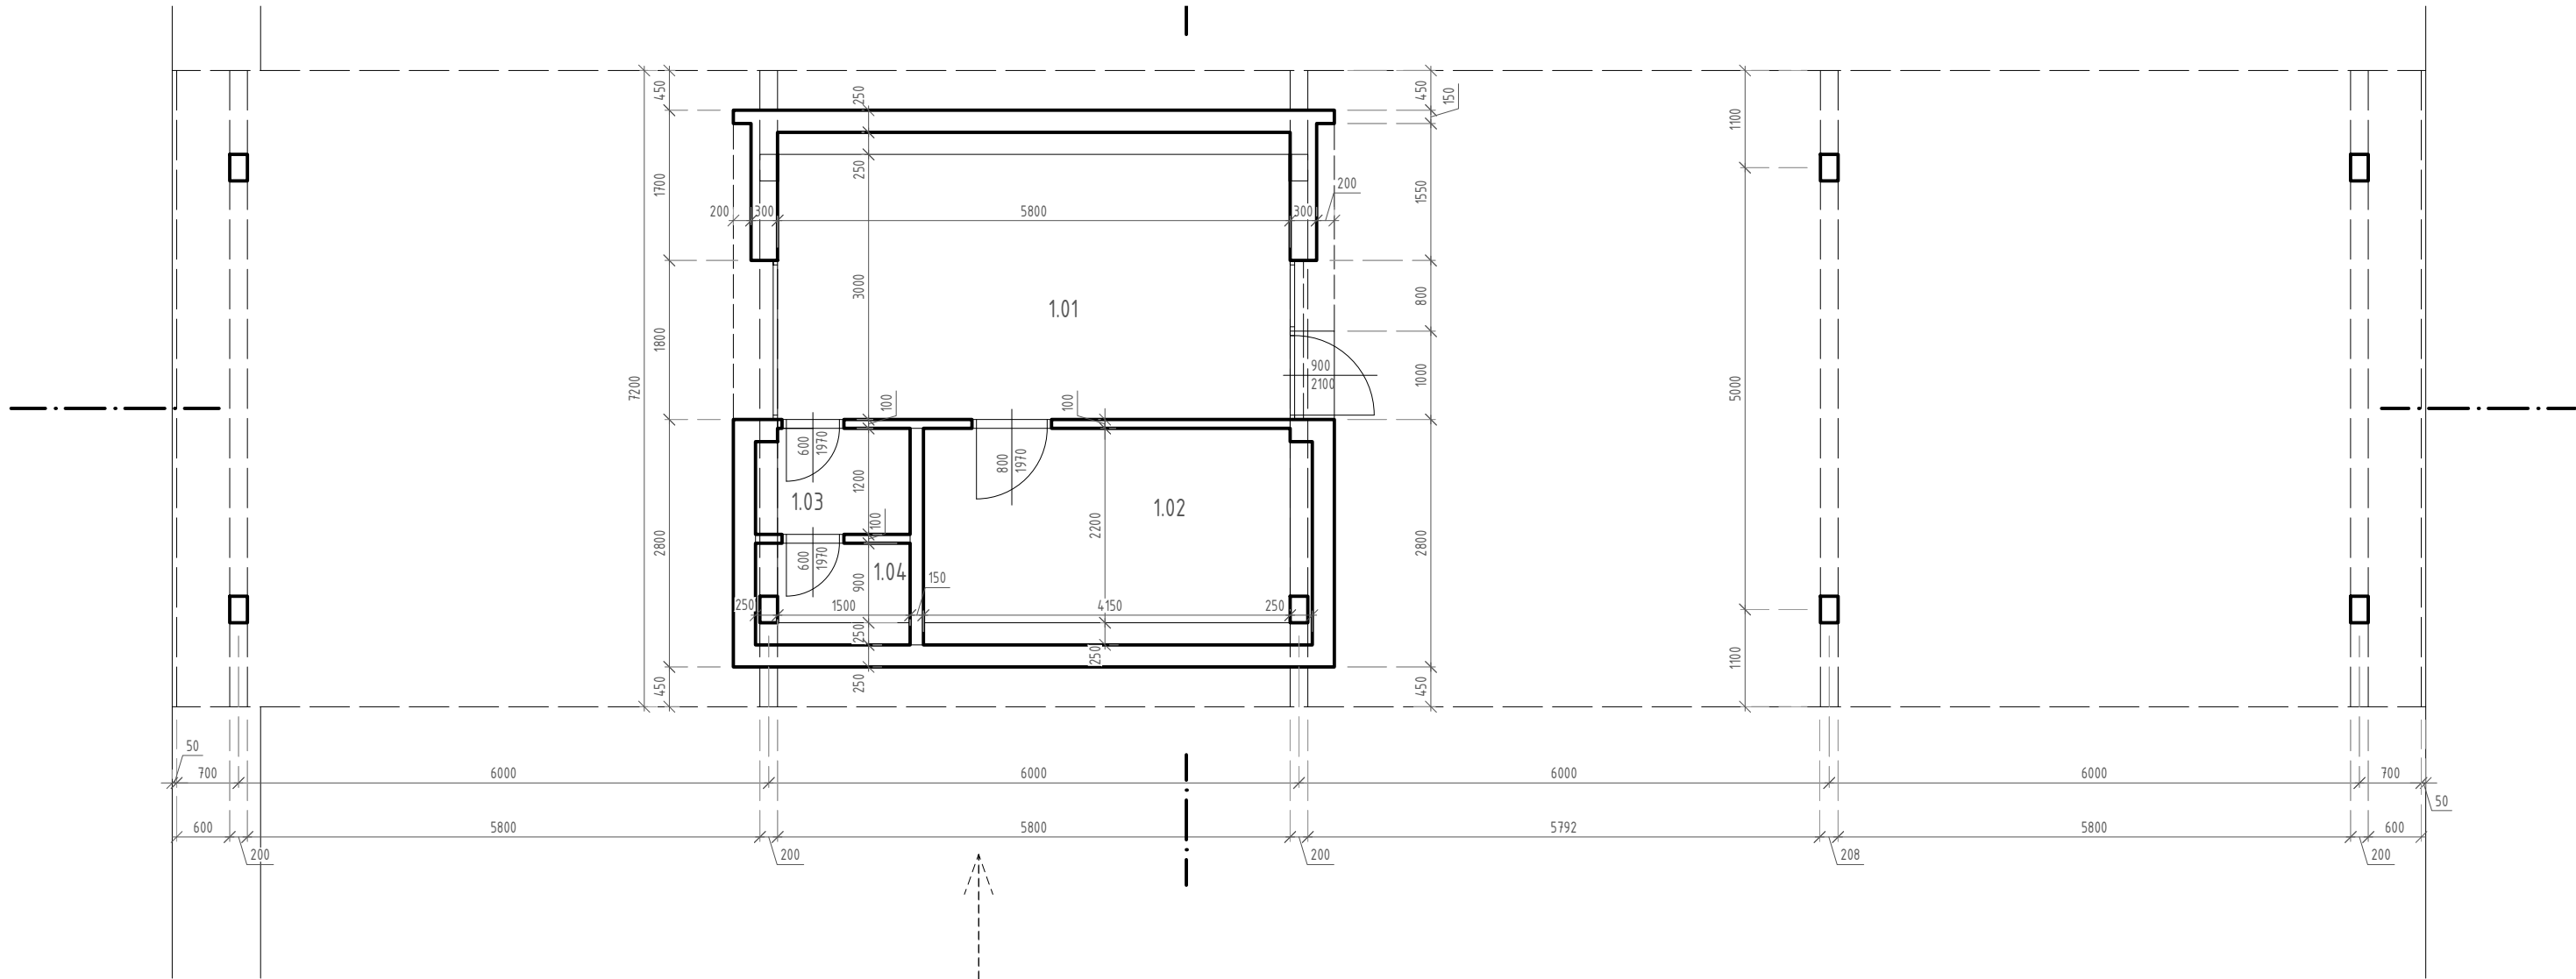

PŮDORYS V KONTEXTU K CELÉMU KOMPLEXU BUDOV ZŠ

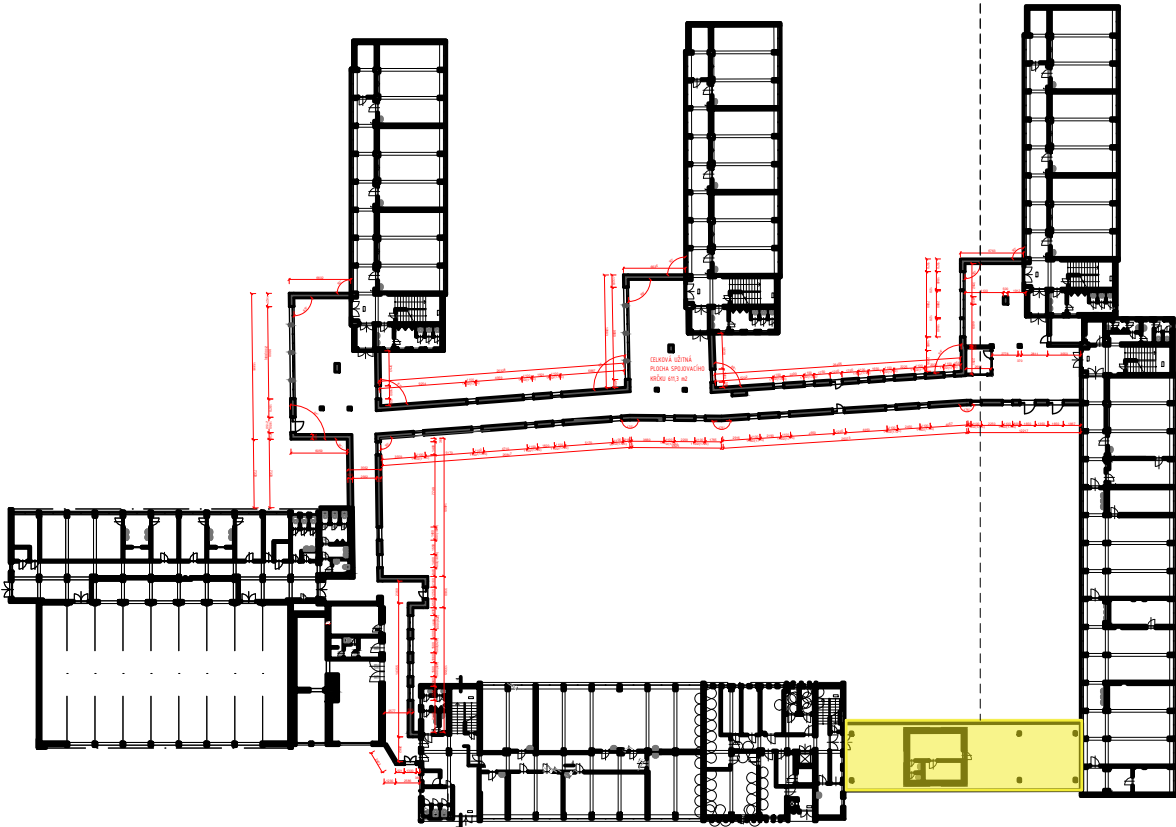



VSTUPNÍ ČÁST - ŽLUTÁ - JEDNO NADZEMNÍ PODLAŽÍ

skladby konstrukcí vychází buďto z původní dokumentace, nebo byly sděleny objednatelem
nebyly provedeny sondy do stávajících konstrukcí, jedná se o pasport stávajícího stavu


Zhotovitel:	Atelier POD VĚŽÍ, 776491439, koblizka@atelierpodvezi.cz, IČ 05489008
Vypracoval:	-
Zodp.proj.:	Ing. Roman Vojtišek, ČKAIT 1104364

Objednatel:	-
Stavba:	PASPORT OBJEKTU ZŠ BOHUMÍN Čs. armády 1026, 73581 Bohumín - Nový Bohumín, Česko
p.č.:	
Datum:	12/2022
St:	pasport
Měřítko:	1:100
Formát:	3xA3

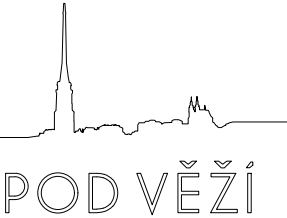

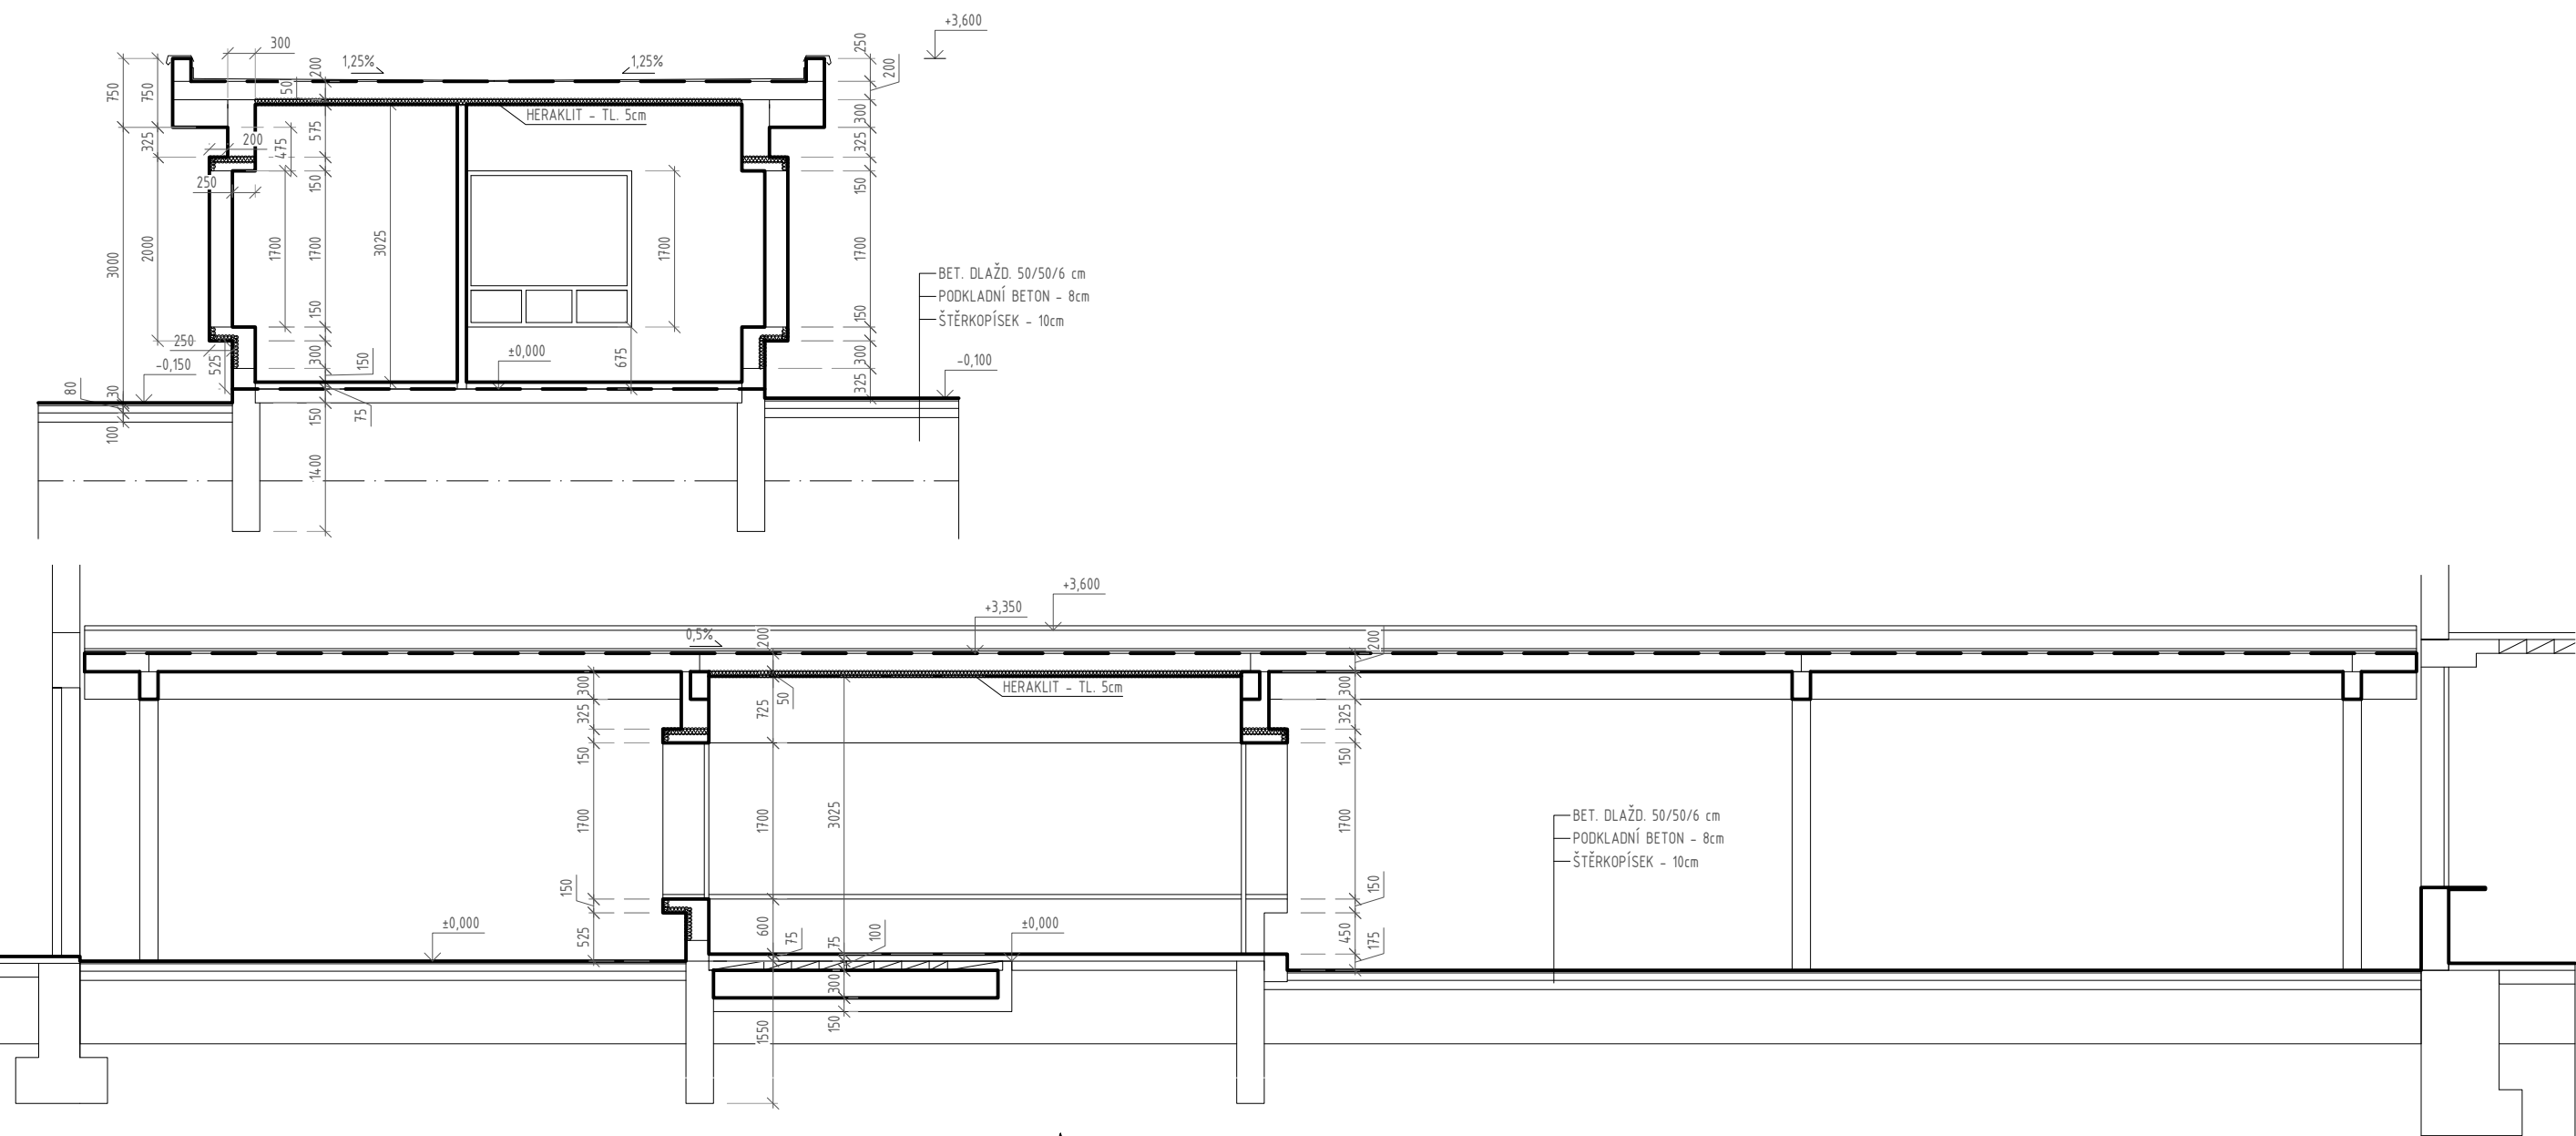

PŮDORYS V KONTEXTU K CELÉMU KOMPLEXU BUDOV ZŠ

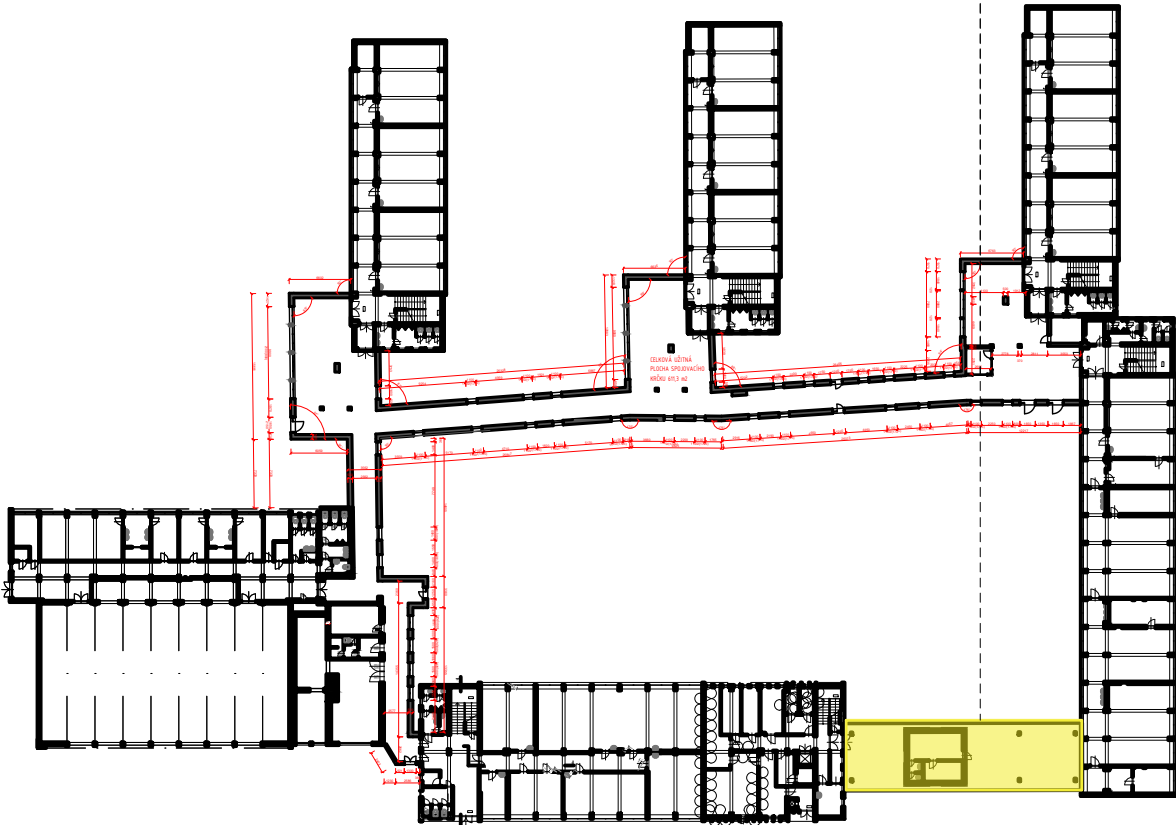

VSTUPNÍ ČÁST - ŽLUTÁ - JEDNO NADZEMNÍ PODLAŽÍ
skladby konstrukcí vychází buďto z původní dokumentace, nebo byly sděleny objednavatelem
nebyly provedeny sondy do stávajících konstrukcí, jedná se o pasport stávajícího stavu


Zhotovitel: Atelier POD VĚŽÍ, 776491439, koblizka@atelierpodvezi.cz, IČ 05489008
Vypracoval: -
Zodp.proj.: Ing. Roman Vojtišek, ČKAIT 1104364

Objednatel: -	p.č:		
	Datum: 12/2022 St: pasport		
	Měřítko: 1:100 Formát: 3xA3		


Obsah: ŘEZY Číslo výkresu: 10



TATO ČÁST MÁ I 2.NP KDE SE NACHÁZÍ SOUKROMÝ BYT, KDE NEBYL UMOŽNĚN PŘÍSTUP!

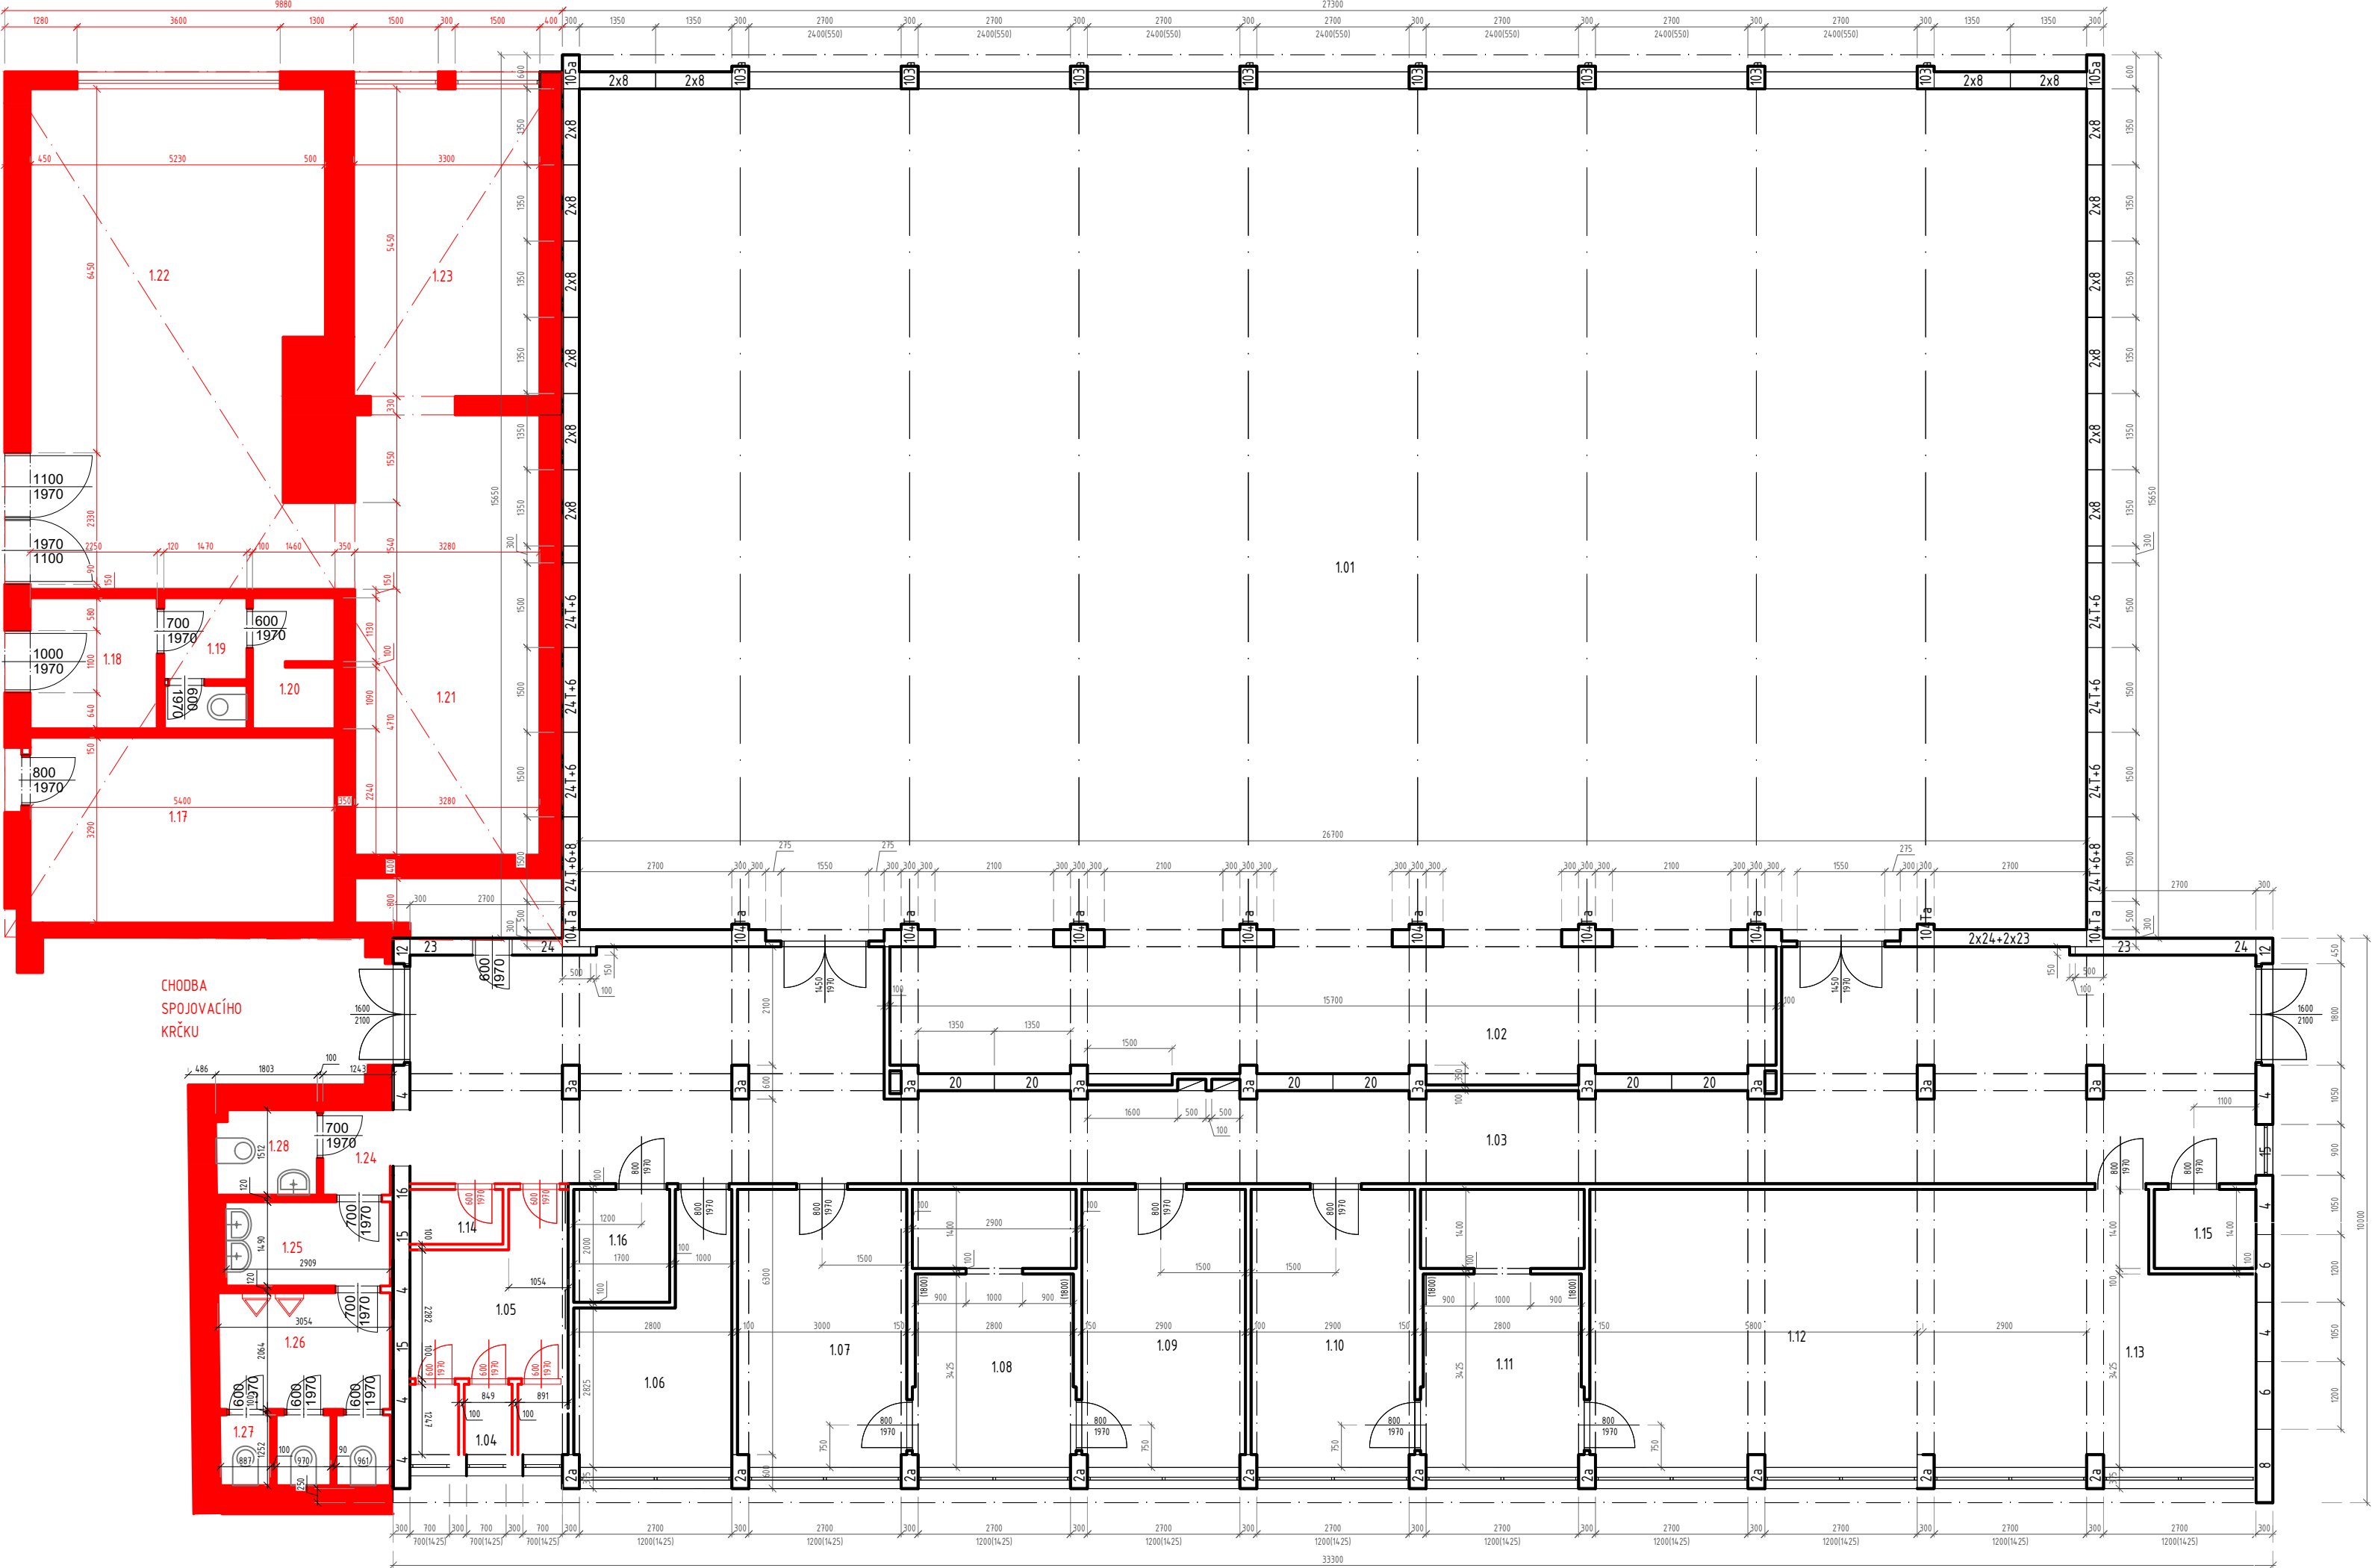

SCHEMATICKÝ ŘEZ TĚLOCVIČNOU A ZÁZEMÍM

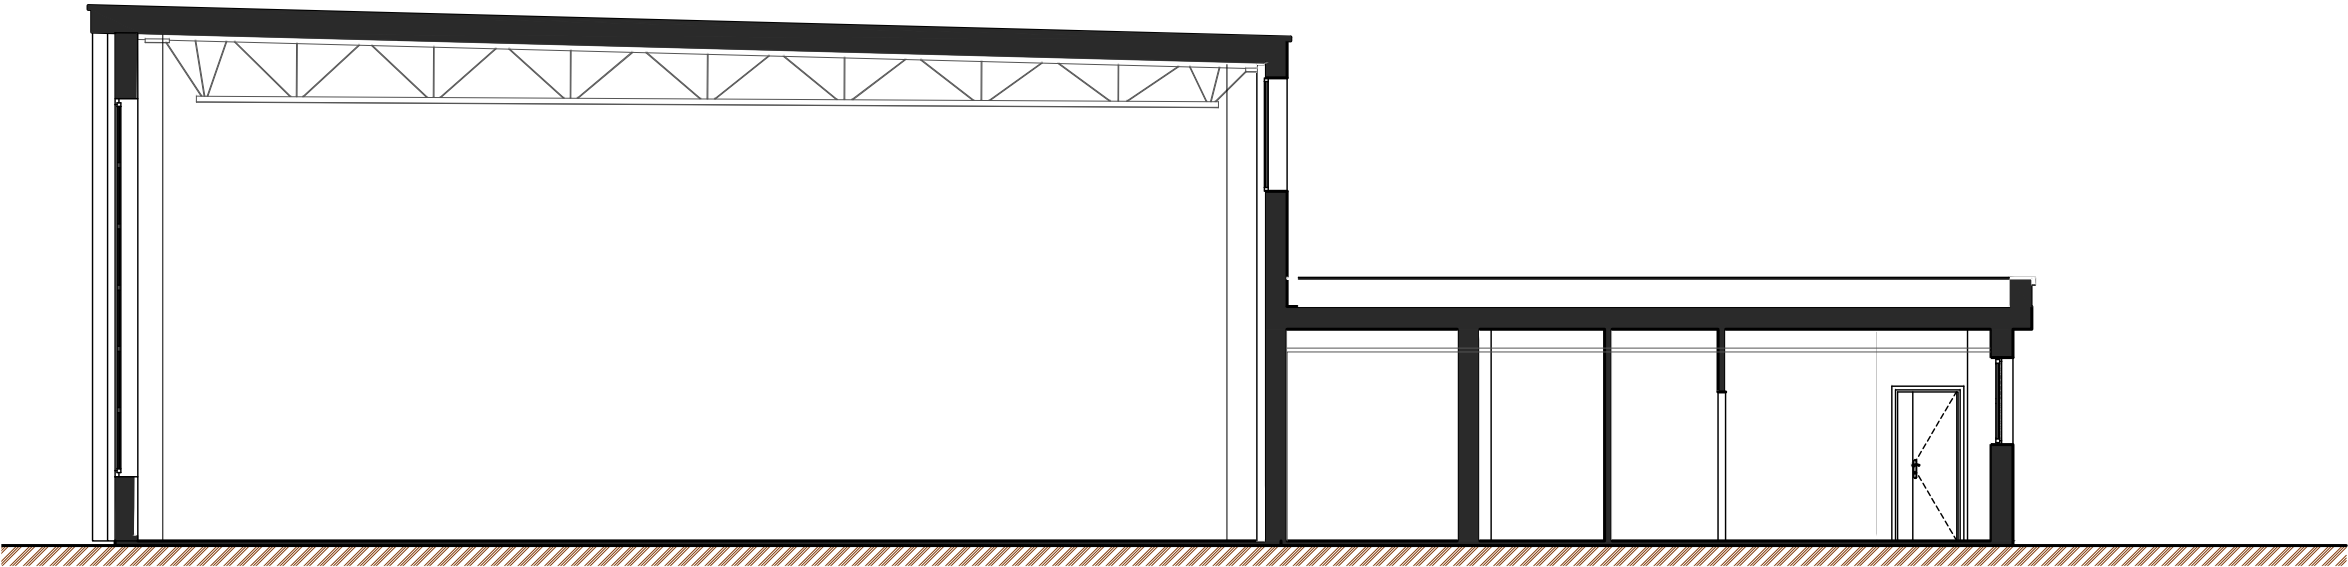


Č.	Název	Plocha [m²]	Podlaha	Pozn.
101	TĚLOCVIČNA	397,83	Vlasy	
102	NÁRADÍ	40,21	Ter. dlaždice	
103	CHODBA	95,96	Ter. dlaždice	
104	WC-PŘEDŠÍN	3,49	Ter. dlaždice	
105	WC-DÍVKY	7,51	Ter. dlaždice	
106	KABINET CVIČITELE	13,16	PVC 0,5cm	
107	ŠATNA	14,10	PVC 0,5cm	
108	UMÝVÁRNA	13,63	Ter. dlaždice	
109	ŠATNA	13,63	PVC 0,5cm	
110	ŠATNA	13,63	PVC 0,5cm	
111	UMÝVÁRNA	13,63	Ter. dlaždice	
112	ŠATNA	27,26	PVC 0,5cm	
113	LÉKAŘ	27,73	PVC 0,5cm	
114	ÚKLID. KOMORA	1,59	Ter. dlaždice	
115	ROZVOD TEPLA	1,67	Cem. potěr	
116	HL. ROZVOD. EL.	3,40	Cem. potěr	

Č.	Název	Plocha [m²]	Podlaha	Pozn.
117	VCHOD DO BYTU	17,76	beton	
118	WC - PŘEDŠÍN	5,22	beton	
119	WC	3,38	beton	
120	CHODBA	3,38	beton	
121	KOTELNA	25,58	beton	
122	KOTELNA	44,86	beton	
123	KOTELNA	17,98	beton	
124	PŘEDŠÍN	1,80	keram. dlažba	
125	WC - PŘEDŠÍN	4,34	keram. dlažba	
126	WC - PISOÁRY	6,27	keram. dlažba	
127	WC	3,70	keram. dlažba	
128	WC - INVALID.	2,62	keram. dlažba	

Ozn.	Značka	Název	Ks.
2a	NL/V - 330/600		10
3a	NB/I - 300/600		10
4	NL/I - 300/105		7
6	NL/I - 300/120		10
8	NL/I - 300/135		35
12	NL/IV - 300/45		2
15	NL/I - 210/90		4
16	NL/I - 300/60		1
20	NL/II - 330/135		6
23	NL/I - 90/270		6
24	NL/I - 150/270		6
24T	NL/I - 150/270T		8
103a	NZS - 670/T0		8
104Ta	NZS - 640/TKT		10
105a	NZS - 670/T		2
17	NL/I - 330/45		1

PŮDORYS V KONTEXTU K CELÉMU KOMPLEXU BUDOV ZŠ

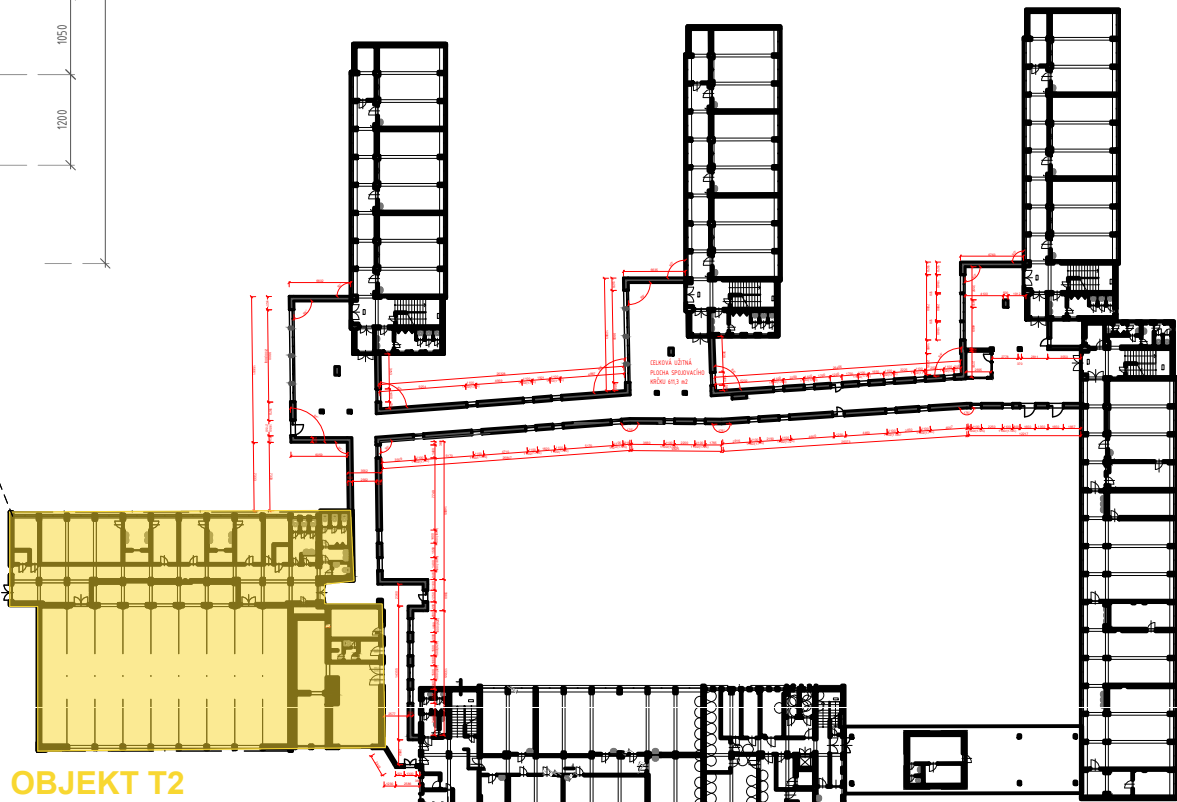


OBJEKT T2

ŽLUTÝ - TĚLOCVIČNA A ZÁZEMÍ + KOTELNA A NOVÉ WC
skladby konstrukcí vychází buďto z původní dokumentace, nebo byly sděleny objednavatelem
nebyly provedeny sondy do stávajících konstrukcí, jedná se o pasport stávajícího stavu


Zhotovitel:	Atelier POD VĚŽÍ, 776491439, koblizka@atelierpodvezi.cz, IČ 05489008
Vypracoval:	-
Zodp.proj.:	Ing. Roman Vojtíšek, ČKAIT 1104364
Objednatel:	-
Stavba:	PASPORT OBJEKTU ZŠ BOHUMÍN Čs. armády 1026, 73581 Bohumín - Nový Bohumín, Česko
p.č.:	
Datum:	12/2022 St. pasport
Měřítko:	1:100 Formát: 3xA3

POD VĚŽÍ

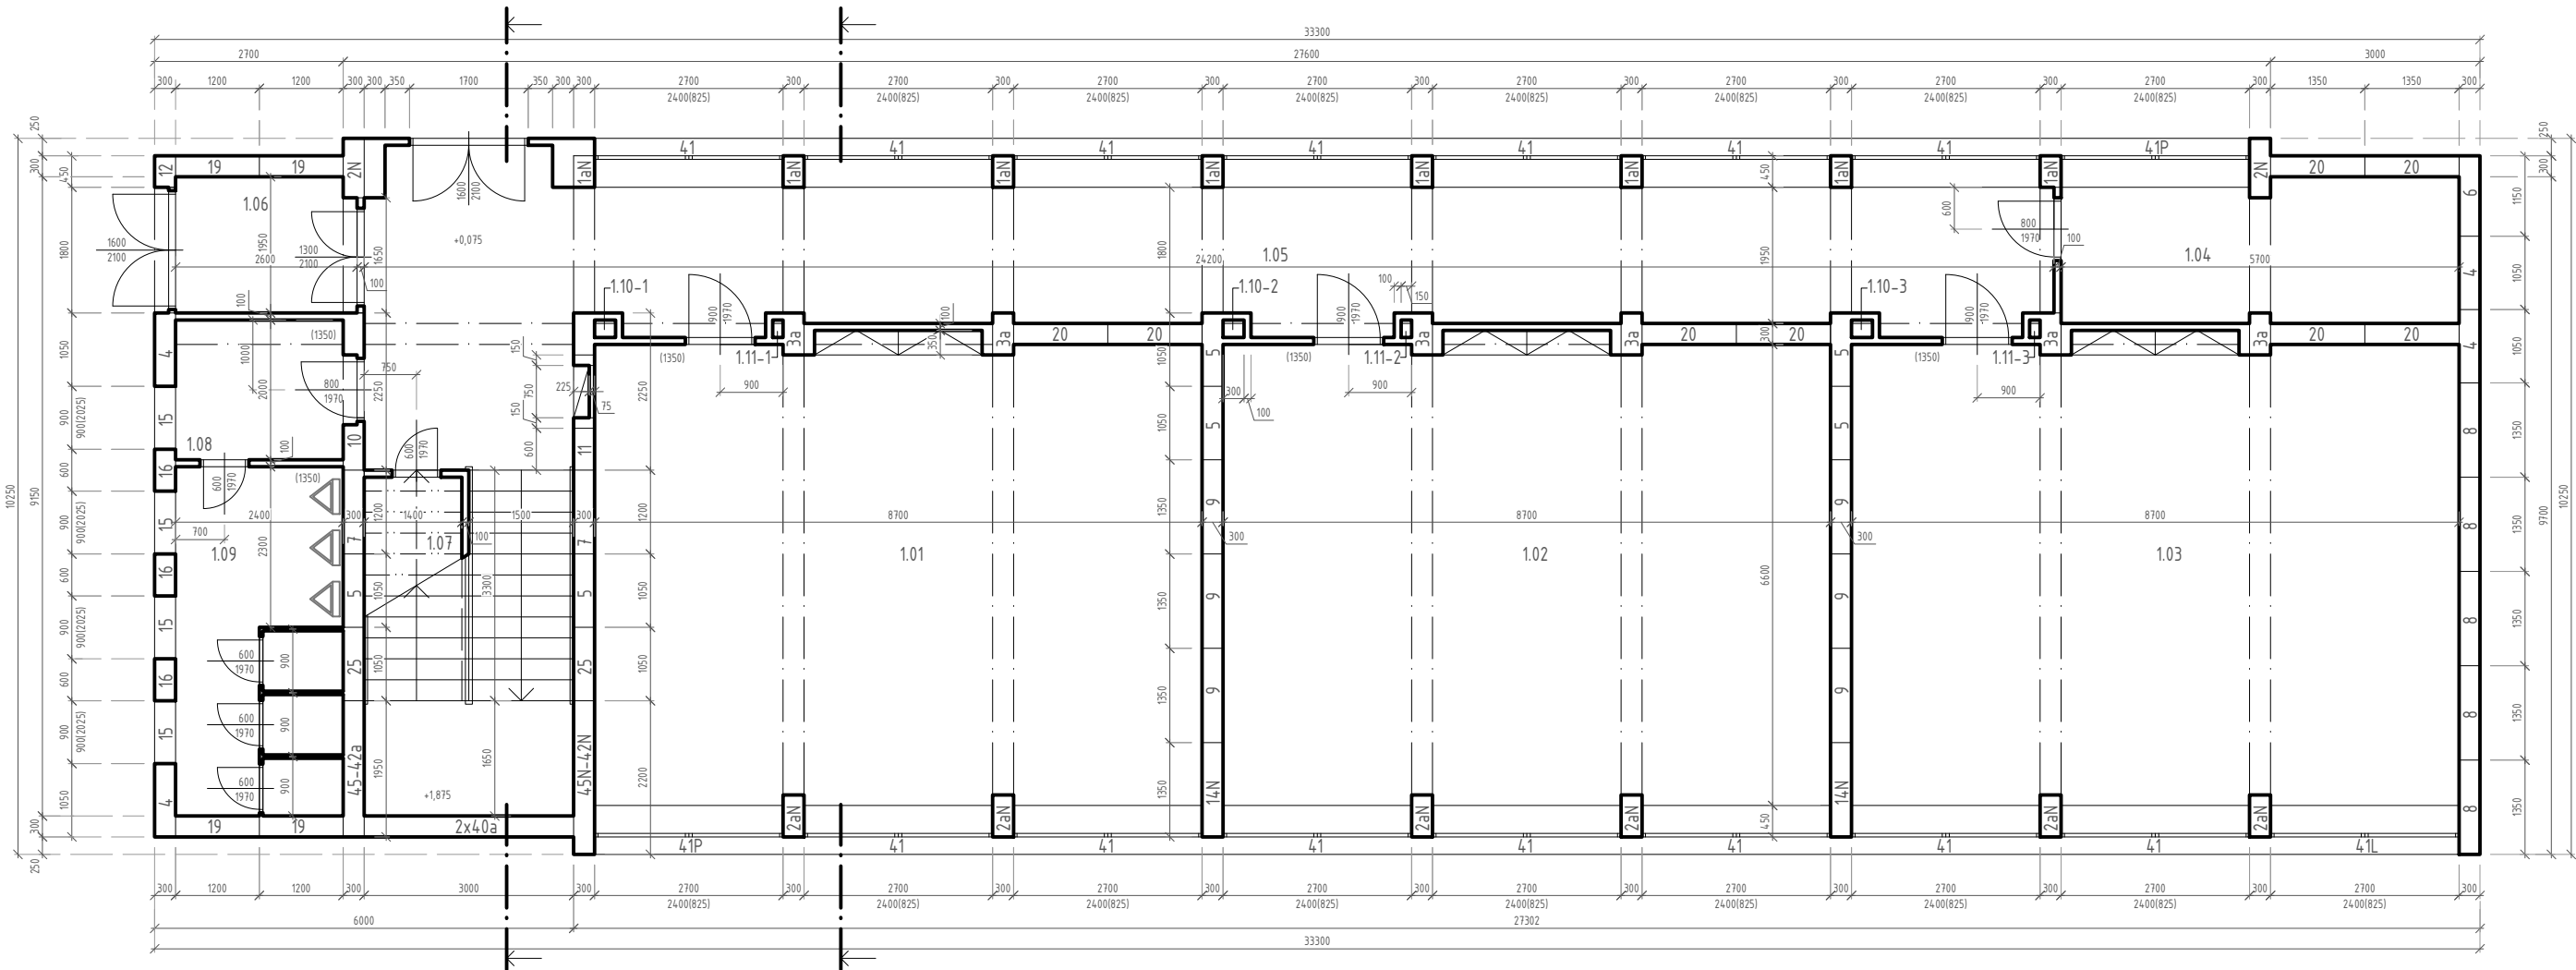

Č.	Název	Plocha [m ²]	Podlaha	Pozn.
101	UČEBNA 1	60,92	PVC 0,5cm	Buková tišta
102	UČEBNA 2	60,92	PVC 0,5cm	Buková tišta
103	UČEBNA 3	60,92	PVC 0,5cm	Buková tišta
104	KABINET	12,72	PVC 0,5cm	Buková tišta
105	CHODBA-ŠATNA	55,97	Ter. dlaždice	
106	ZÁDVEŘÍ	5,22	Ter. dlaždice	
107	ROZVOD TEPLA	9,43	Cem. potěr	
108	UMÝVÁRNA-HOŠI	4,98	Ter. dlaždice	
109	WC-HOŠI	12,00	Ter. dlaždice	
110	INSTALAČNÍ PROSTOR	0,075		
111	STŘEŠNÍ ODPAD	0,037		
1-3		0,111		

Ozn.	Značka	Název	Ks.
1aN		VNĚJŠÍ PILÍŘ	8
2aN		VNĚJŠÍ PILÍŘ	6
2N		VNĚJŠÍ PILÍŘ	2
3a	NB/I - 300/600		6
4	NL/I - 300/105		4
5	NL/II - 300/105		6
6	NL/I - 300/120		1
7	NL/II - 300/120		2
8	NL/I - 300/135		5
9	NL/II - 300/135		6
10	NL/IV - 300/225 D		1
11	NL/IV - 300/225		1
12	NL/IV - 300/45		1
14N	NL/II - 330/135 K	STĚNOVÝ PANEL	2
15	NL/I - 210/90		4
16	NL/I - 300/60		3
17	NL/I - 330/45		-
19	NL/I - 330/120		4
20	NL/II - 330/135		8
25	NL/I - 300/105		2
40a	NL/I - 150/300		2
41		STŘEDNÍ PARAPETNÍ PANEL	14
41L		LEVÝ PARAPETNÍ PANEL	1
41P		PRAVÝ PARAPETNÍ PANEL	2
42a	NL/II - 165/195		1
42N		STĚNOVÝ PANEL	1
45	NL/II - 195/150		1
45N		STĚNOVÝ PANEL	1
PZD 1n - 270		STROPNÍ DESKA	3
PZD 2n - 255		PŘEKLAD	3

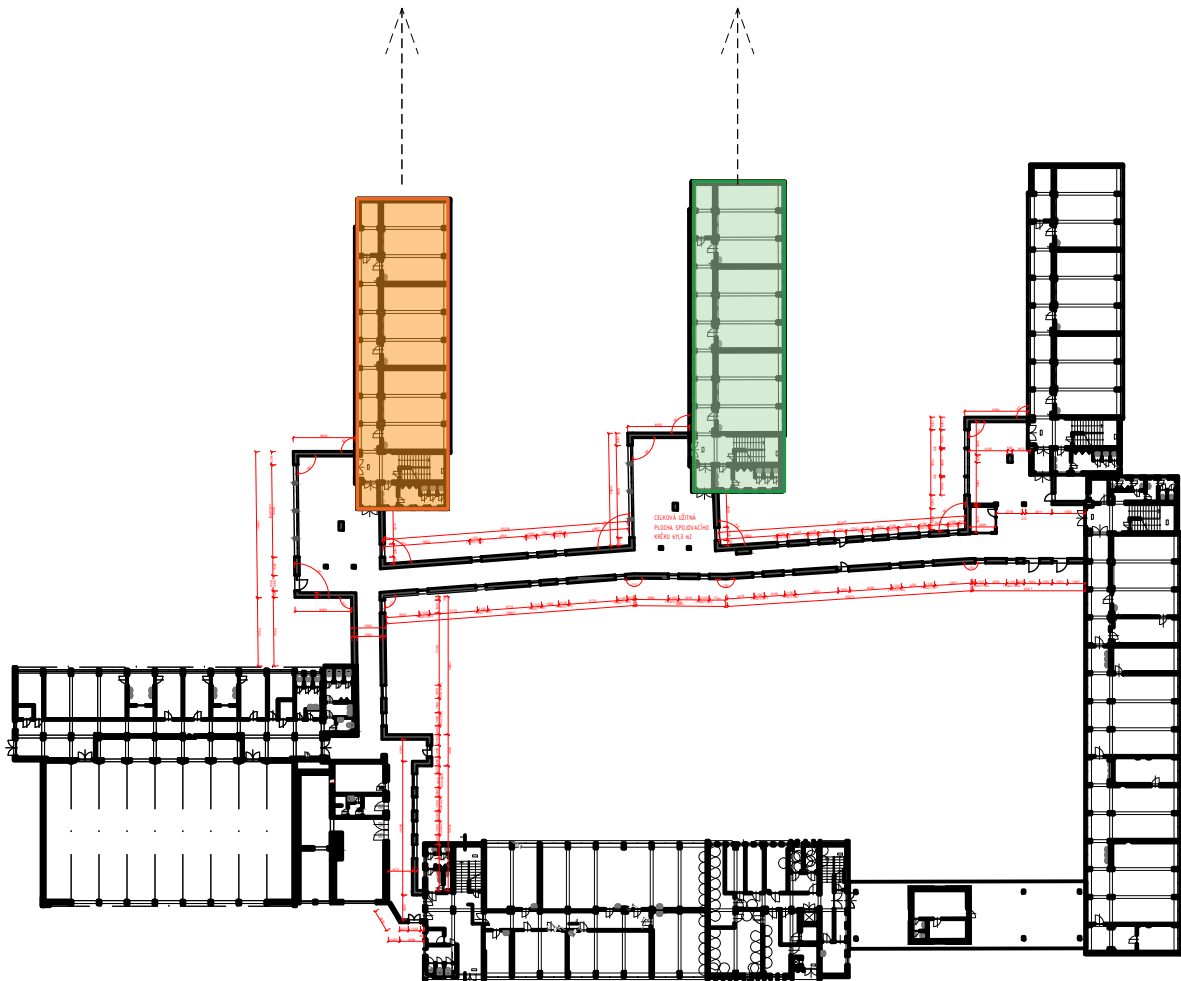

PŮDORYS V KONTEXTU K CELÉMU KOMPLEXU BUDOV ZŠ

OBJEKT U1-U1'

ZELENÝ A ORANŽOVÝ - TŘI NADZEMNÍ PODLAŽÍ

skladby konstrukcí vychází buďto z původní dokumentace, nebo byly sděleny objednatelem
nebyly provedeny sondy do stávajících konstrukcí, jedná se o pasport stávajícího stavu

Zhotovitel: Atelier POD VĚŽÍ, 776491439, koblizka@atelierpodvezi.cz, IČ 05489008

Vypracoval: -

Zodp.proj.: Ing. Roman Vojtíšek, ČKAIT 1104364


Objednatel: -

Stavba: PASPORT OBJEKTU ZŠ BOHUMÍN Čs.
armády 1026, 73581 Bohumín - Nový
Bohumín, Česko

p.č.:
Datum: 12/2022 St: pasport
Měřítko: 1:100 Formát: 3xA3


Obsah: PŮDORYS 1.NP

Číslo výkresu:

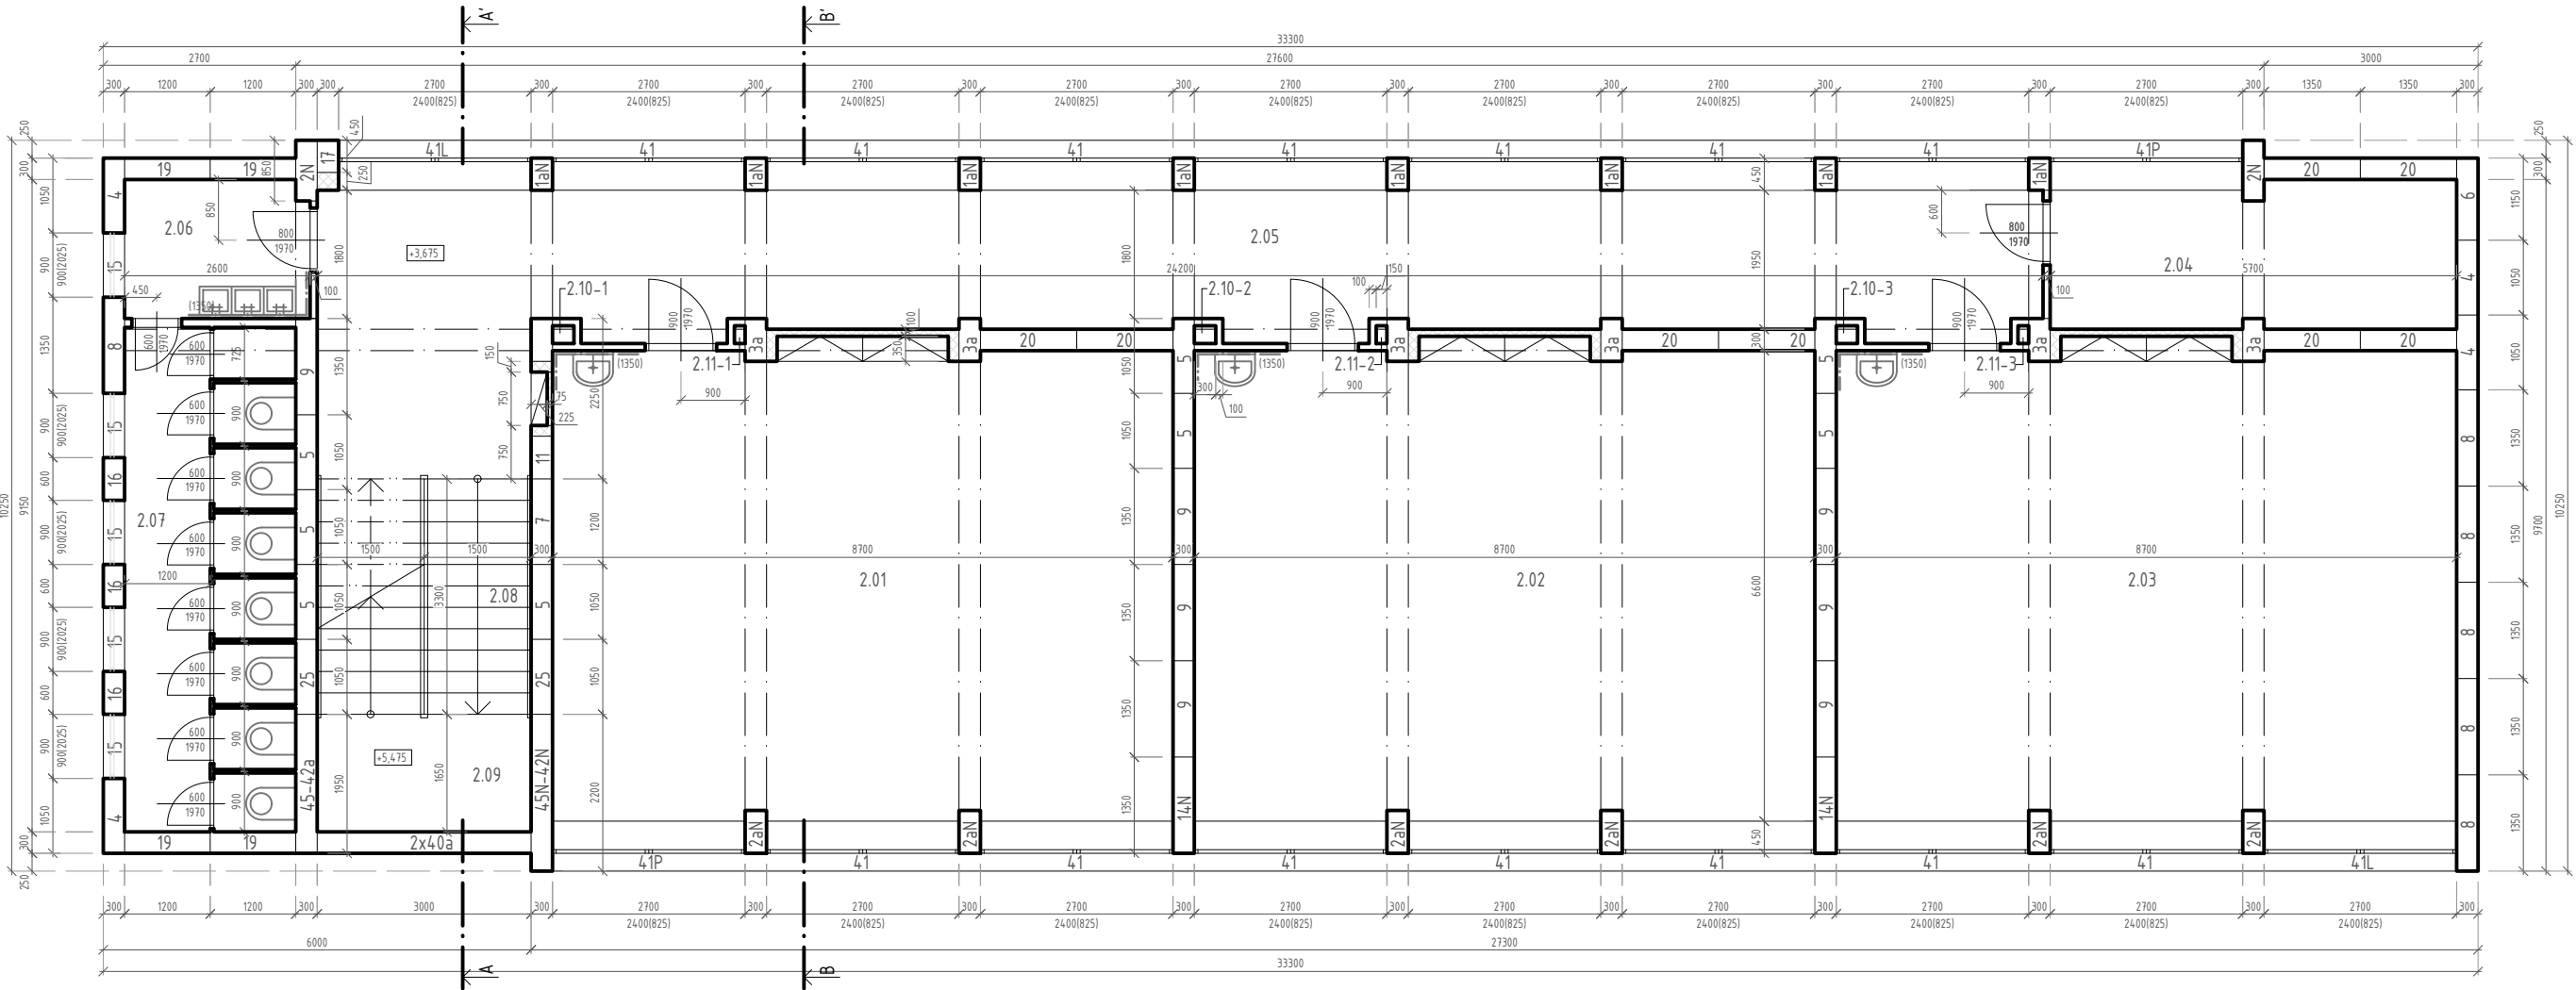

Č.	Název	Plocha [m ²]	Podlaha	Pozn.
201	UČEBNA 1	60,92	PVC 0,5cm	Buková tišta
202	UČEBNA 2	60,92	PVC 0,5cm	Buková tišta
203	UČEBNA 3	60,92	PVC 0,5cm	Buková tišta
204	KABINET	12,72	PVC 0,5cm	Buková tišta
205	CHODBA-ŠATNA	55,97	Ter. dlaždice	
206	UMÝVÁRNA-DÍVKY	5,04	Ter. dlaždice	
207	WC-DÍVKY	16,08	Ter. dlaždice	
208	SCHODIŠTĚ	9,90	Teraco	
209	PODESTA	4,95	Ter. dlaždice	
210	INSTALAČNÍ PROSTOR	0,075		
211	STŘEŠNÍ ODPAD	0,037		
1-3		0,111		

Ozn.	Značka	Název	Ks.
1aN		VNĚJŠÍ PILÍŘ	8
2aN		VNĚJŠÍ PILÍŘ	6
2N		VNĚJŠÍ PILÍŘ	2
3a	NB/I - 300/600		6
4	NL/I - 300/105		4
5	NL/II - 300/105		8
6	NL/I - 300/120		1
7	NL/II - 300/120		1
8	NL/I - 300/135		6
9	NL/II - 300/135		7
11	NL/IV - 300/225		1
14N	NL/II - 330/135 K	STĚNOVÝ PANEL	2
15	NL/I - 210/90		5
16	NL/I - 300/60		3
17	NL/I - 330/45		1
19	NL/I - 330/120		4
20	NL/II - 330/135		8
25	NL/I - 300/105		2
40a	NL/I - 150/300		2
41		STŘEDNÍ PARAPETNÍ PANEL	14
41L		LEVÝ PARAPETNÍ PANEL	2
41P		PRAVÝ PARAPETNÍ PANEL	2
42a	NL/II - 165/195		1
42N		STĚNOVÝ PANEL	1
45	NL/II - 195/150		1
45N		STĚNOVÝ PANEL	1
PZD 1n	- 270	STROPNÍ DESKA	3

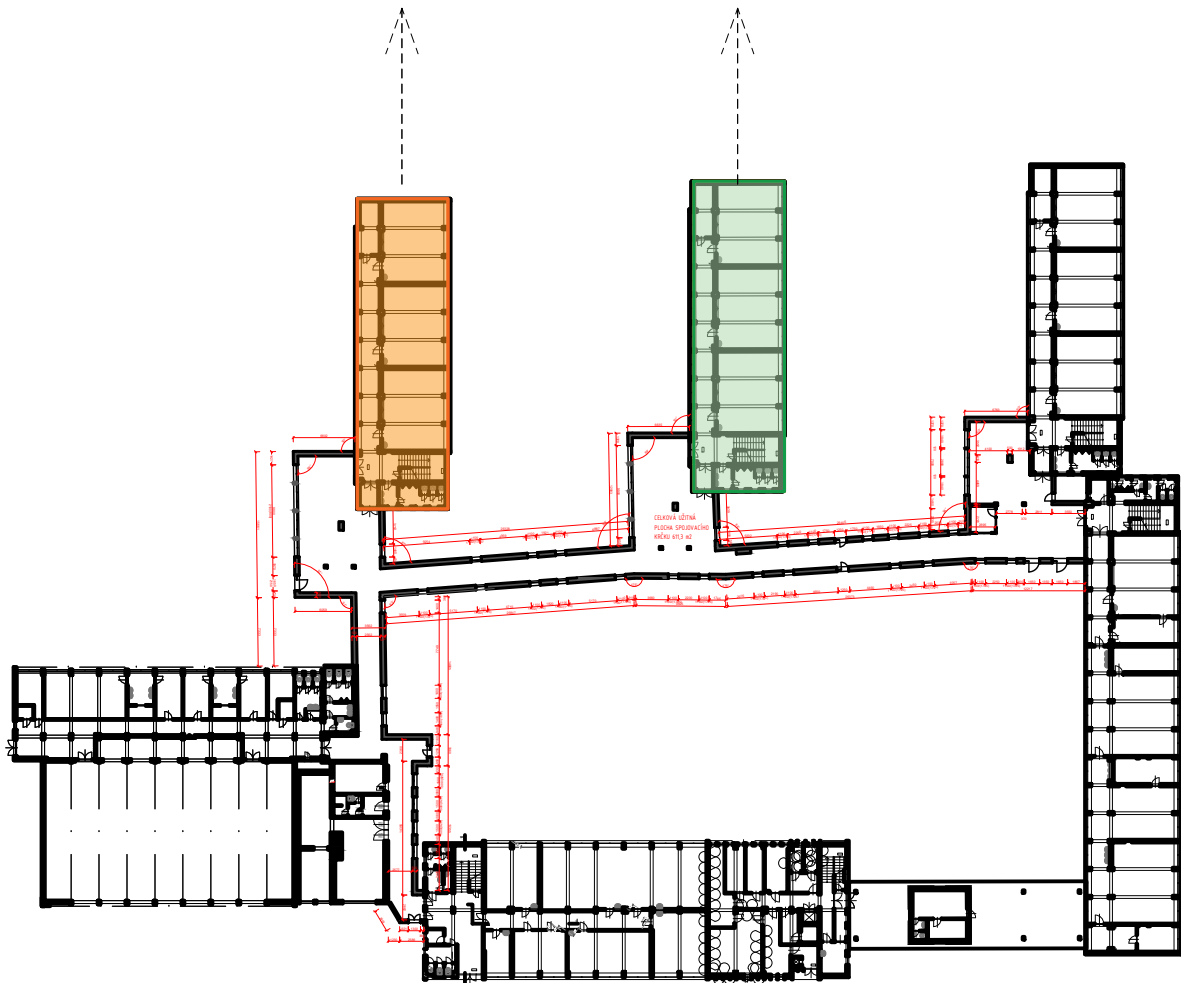

PŮDORYS V KONTEXTU K CELÉMU KOMPLEXU BUDOV ZŠ

OBJEKT U1-U1' ZELENÝ A ORANŽOVÝ - TŘI NADZEMNÍ PODLAŽÍ

skladby konstrukcí vychází buďto z původní dokumentace, nebo byly sděleny objednatelem
nebyly provedeny sondy do stávajících konstrukcí, jedná se o pasport stávajícího stavu

Zhotovitel: Atelier POD VĚŽÍ, 776491439, koblizka@atelierpodvezi.cz, IČ 05489008

Vypracoval:

Zodp.proj.: Ing. Roman Vojtišek, ČKAIT 1104364

Objednatel:

Stavba: PASPORT OBJEKTU ZŠ BOHUMÍN Čs.
armády 1026, 73581 Bohumín - Nový
Bohumín, Česko


p.č:

Datum: 12/2022 St: pasport

Měřítko: 1:100 Formát: 3xA3


Obsah: PŮDORYS 2.NP

Číslo výkresu:

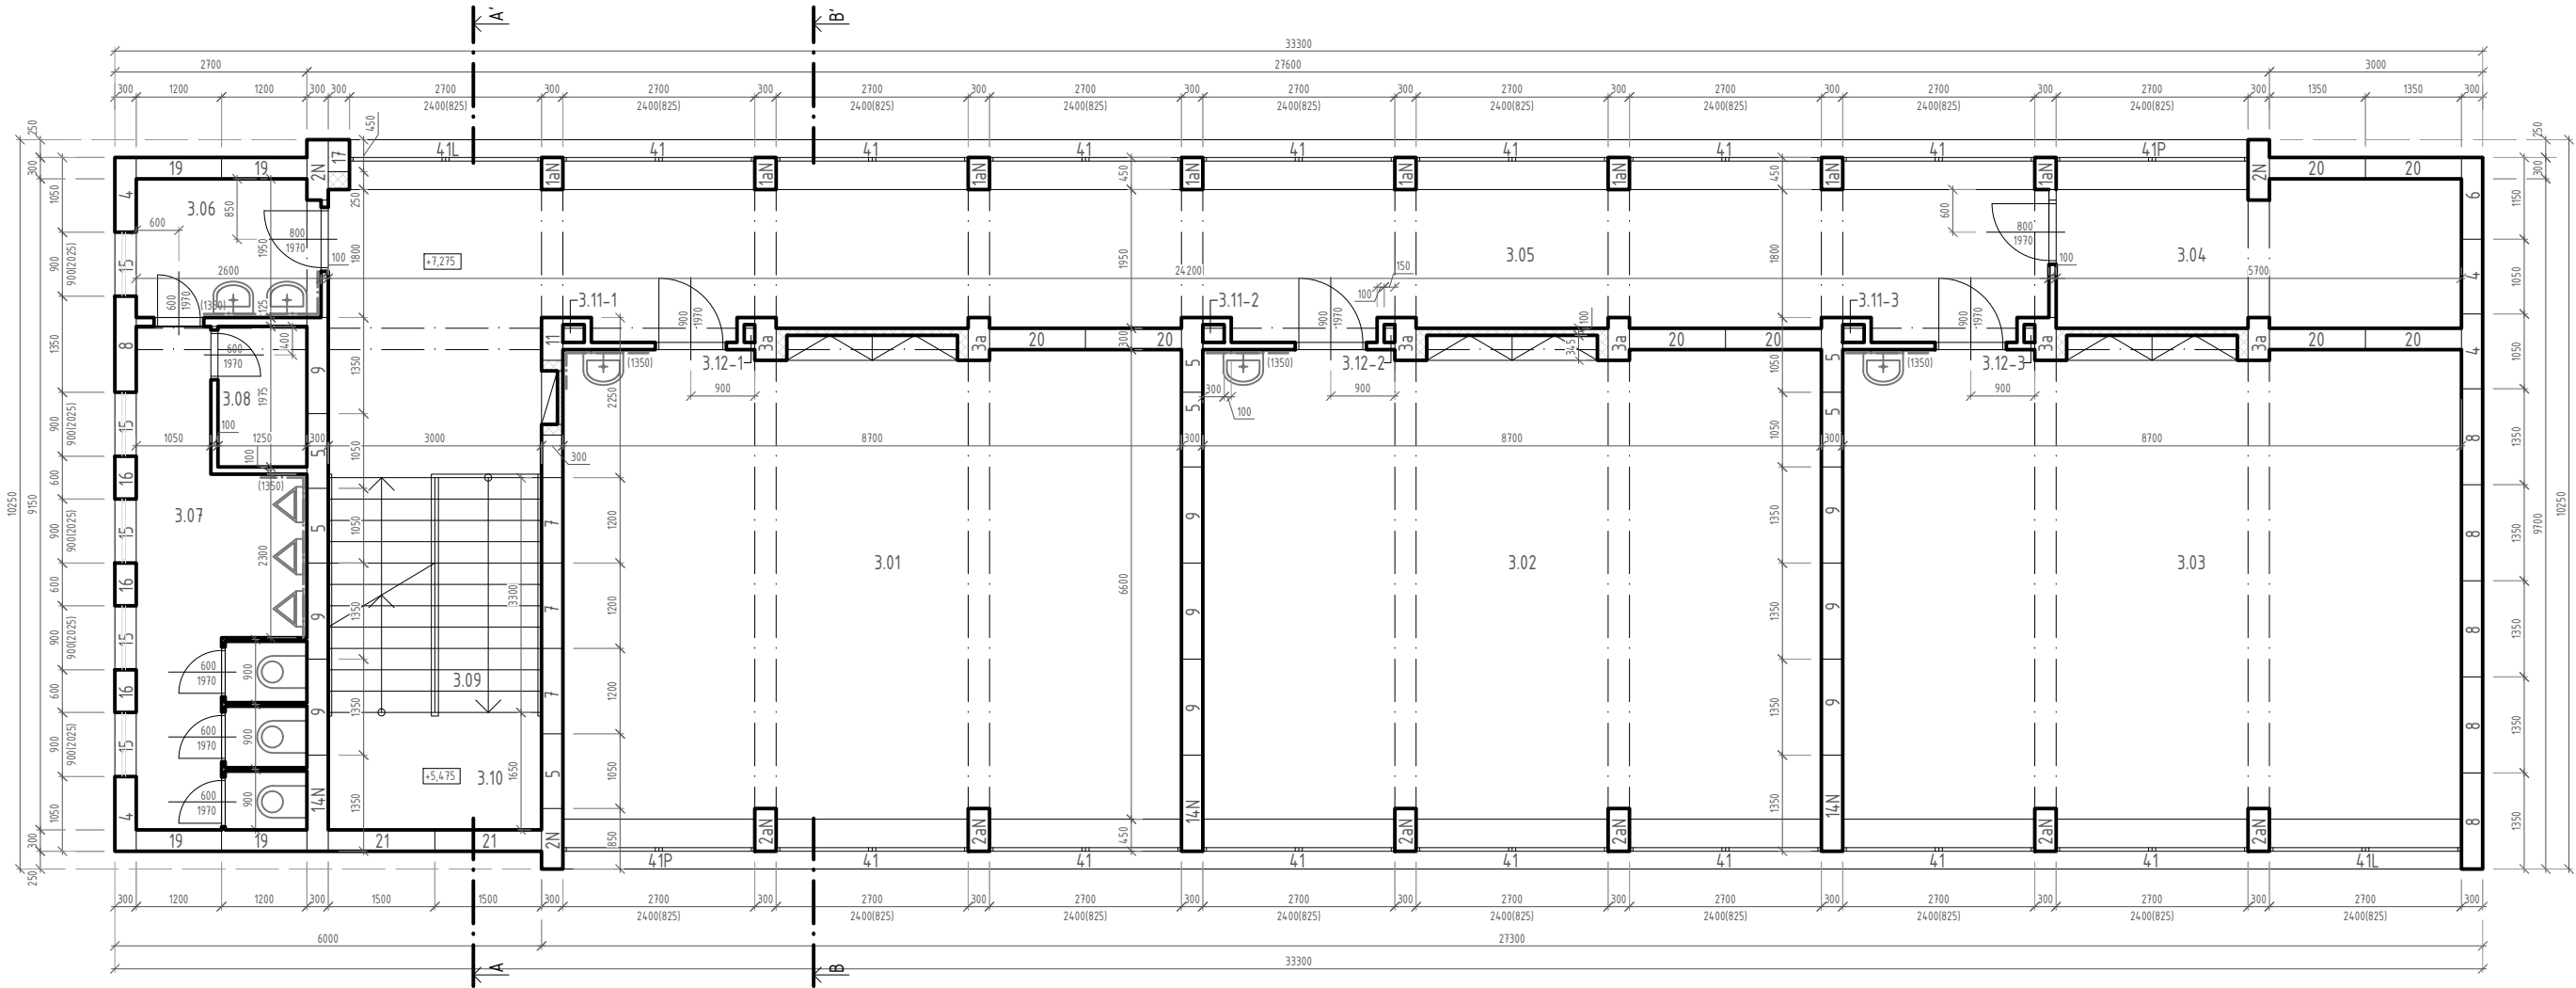

Č.	Název	Plocha [m²]	Podlaha	Pozn.
301	UČEBNA 1	60,92	PVC 0,5cm	Buková tišta
302	UČEBNA 2	60,92	PVC 0,5cm	Buková tišta
303	UČEBNA 3	60,92	PVC 0,5cm	Buková tišta
304	KABINET	12,72	PVC 0,5cm	Buková tišta
305	CHODBA-ŠATNA	55,97	Ter. dlaždice	
306	UMÝVÁRNA-HOŠI	5,04	Ter. dlaždice	
307	WC-HOŠI	13,62	Ter. dlaždice	
308	ÚKLID	2,46	Ter. dlaždice	
309	SCHODIŠTĚ	9,90	Teraco	
310	PODESTA	4,95	Ter. dlaždice	
311	INSTALAČNÍ PROSTOR	0,075 0,225		
312	STŘEŠNÍ ODPAD	0,037 0,111		

Ozn.	Značka	Název	Ks.
1aN		VNĚJŠÍ PILÍŘ	8
2aN		VNĚJŠÍ PILÍŘ	6
2N		VNĚJŠÍ PILÍŘ	3
3a	NB/I - 300/600		6
4	NL/I - 300/105		4
5	NL/II - 300/105		7
6	NL/I - 300/120		1
7	NL/II - 300/120		3
8	NL/I - 300/135		6
9	NL/II - 300/135		9
11	NL/IV - 300/225		1
14N	NL/II - 330/135 K	STĚNOVÝ PANEL	3
15	NL/I - 210/90		5
16	NL/I - 300/60		3
17	NL/I - 330/45		1
19	NL/I - 330/120		4
20	NL/II - 330/135		8
21	NL/I - 330/150		2
41		STŘEDNÍ PARAPETNÍ PANEL	14
41L		LEVÝ PARAPETNÍ PANEL	2
41P		PRAVÝ PARAPETNÍ PANEL	2
PZD 1n - 270		STROPNÍ DESKA	3



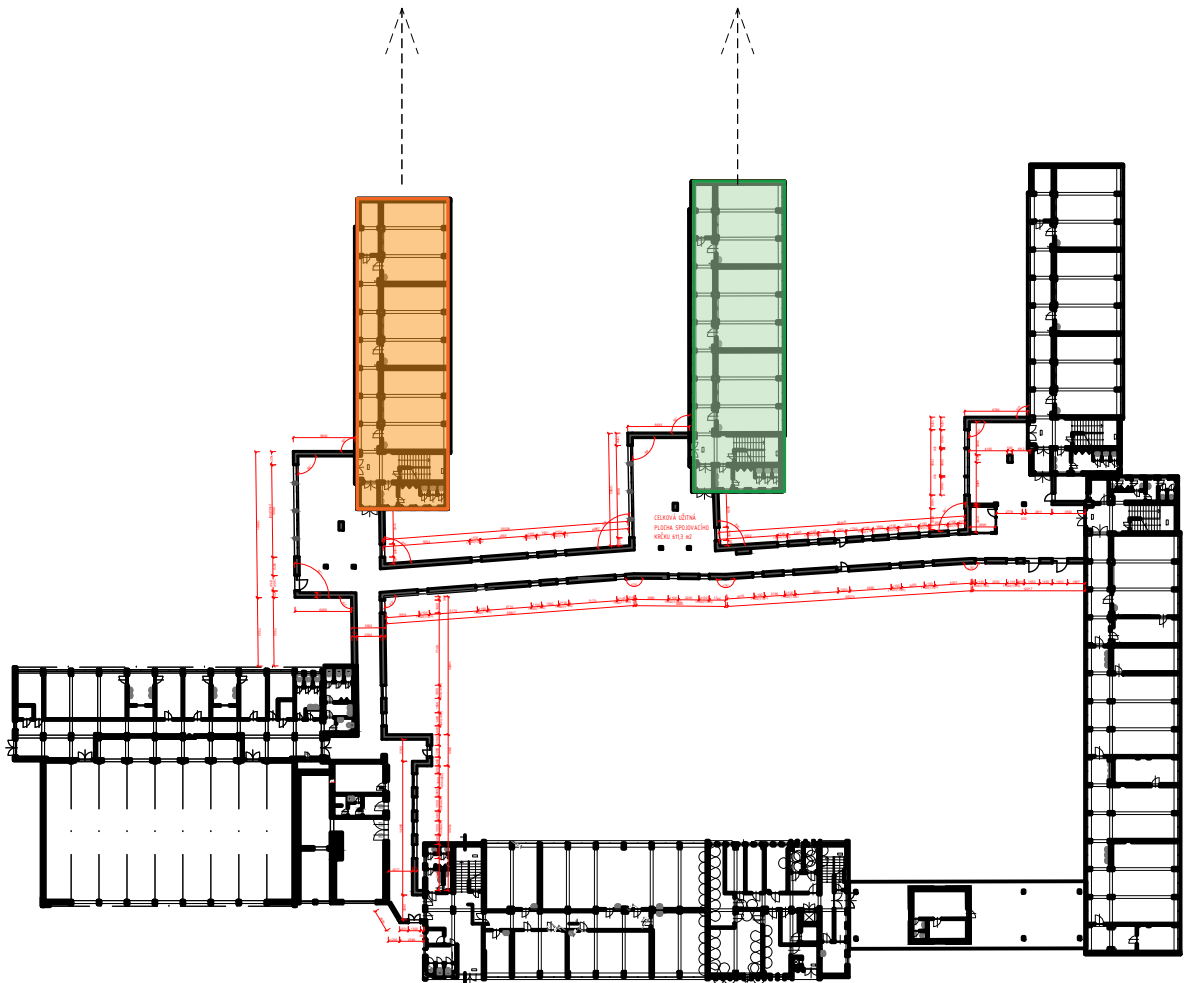


OBJEKT U1-U1´ ZELENÝ A ORANŽOVÝ - TŘI NADZEMNÍ PODLAŽÍ

skladby konstrukcí vychází buďto z původní dokumentace, nebo byly sděleny objednatelem
nebyly provedeny sondy do stávajících konstrukcí, jedná se o pasport stávajícího stavu

Zhotovitel:	Atelier POD VĚŽÍ, 776491439, koblizka@atelierpodvezi.cz, IČ 05489008
Vypracoval:	-
Zodp.proj.:	Ing. Roman Vojtišek, ČKAIT 1104364

Objednatel:	-
Stavba:	PASPORT OBJEKTU ZŠ BOHUMÍN Čs. armády 1026, 73581 Bohumín - Nový Bohumín, Česko
p.č.:	
Datum:	12/2022
St.:	pasport
Měřítko:	1:100
Formát:	3xA3

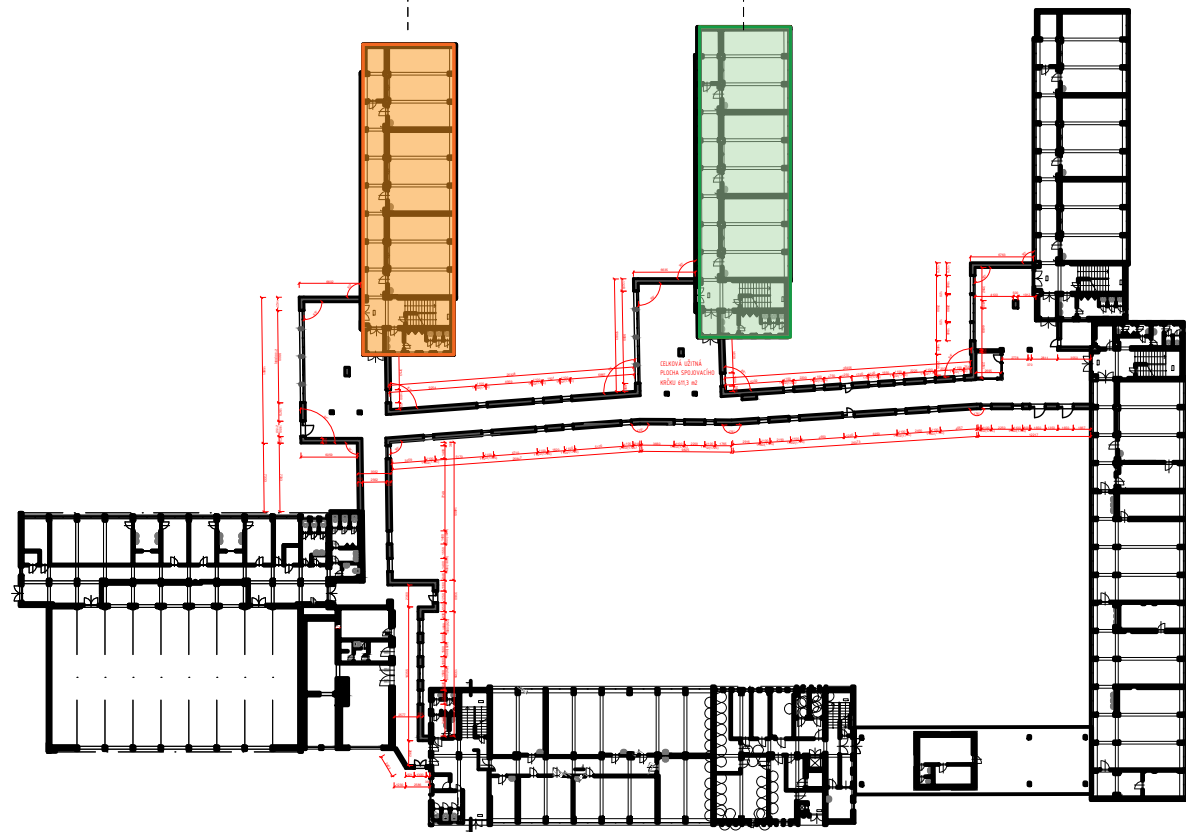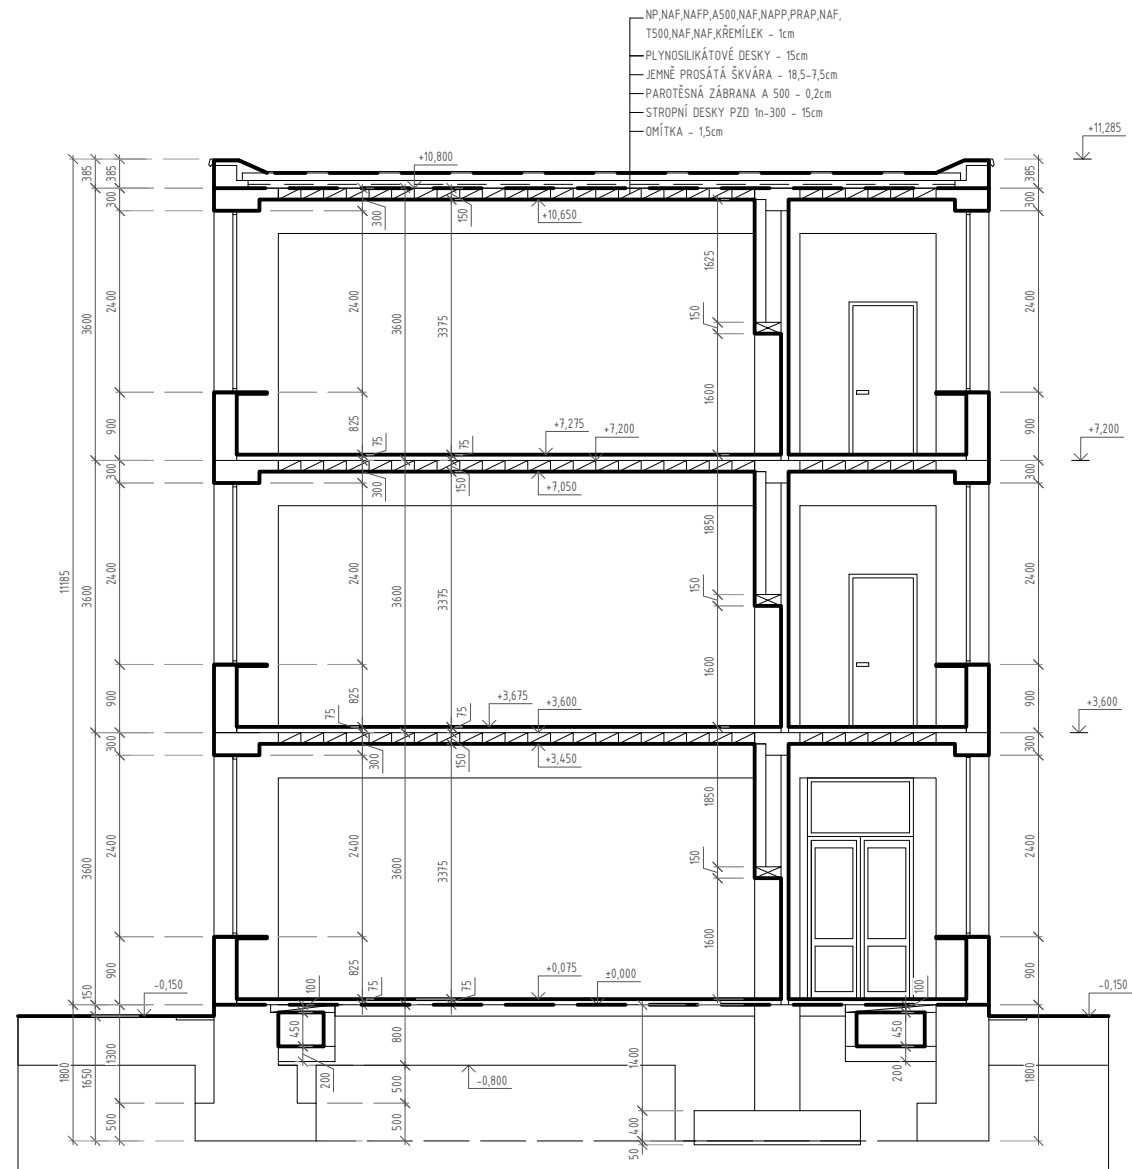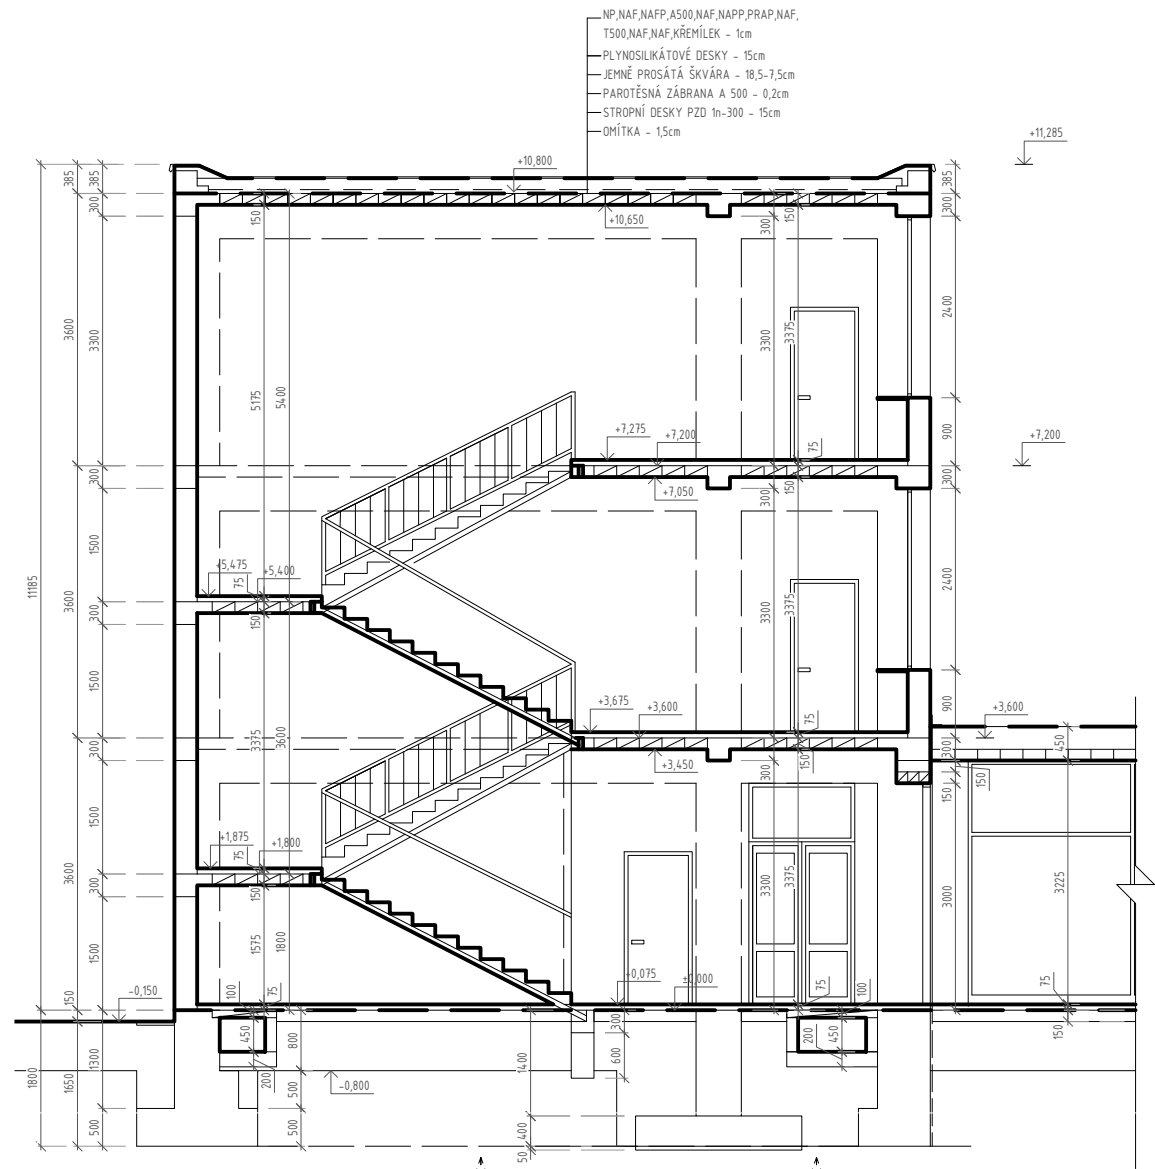

PŮDORYS V KONTEXTU K CELÉMU KOMPLEXU BUDOV ZŠ

OBJEKT U1-U1'

ZELENÝ A ORANŽOVÝ - TŘI NADZEMNÍ PODLAŽÍ

skladby konstrukcí vychází buďto z původní dokumentace, nebo byly sděleny objednavatelem
nebyly provedeny sondy do stávajících konstrukcí, jedná se o pasport stávajícího stavu

Zhotovitel: Atelier POD VĚŽÍ, 776491439, koblizka@atelierpodvezi.cz, IČ 05489008

Vypracoval: -

Zodp.proj.: Ing. Roman Vojtišek, ČKAIT 1104364

Objednatel: -

Stavba: PASPORT OBJEKTU ZŠ BOHUMÍN Čs.
armády 1026, 73581 Bohumín - Nový
Bohumín, Česko

p.č:

Datum: 12/2022 St: pasport


Měřítko: 1:100 Formát: 3xA3

Obsah: ŘEZY

Číslo výkresu:


15

POD VĚŽÍ

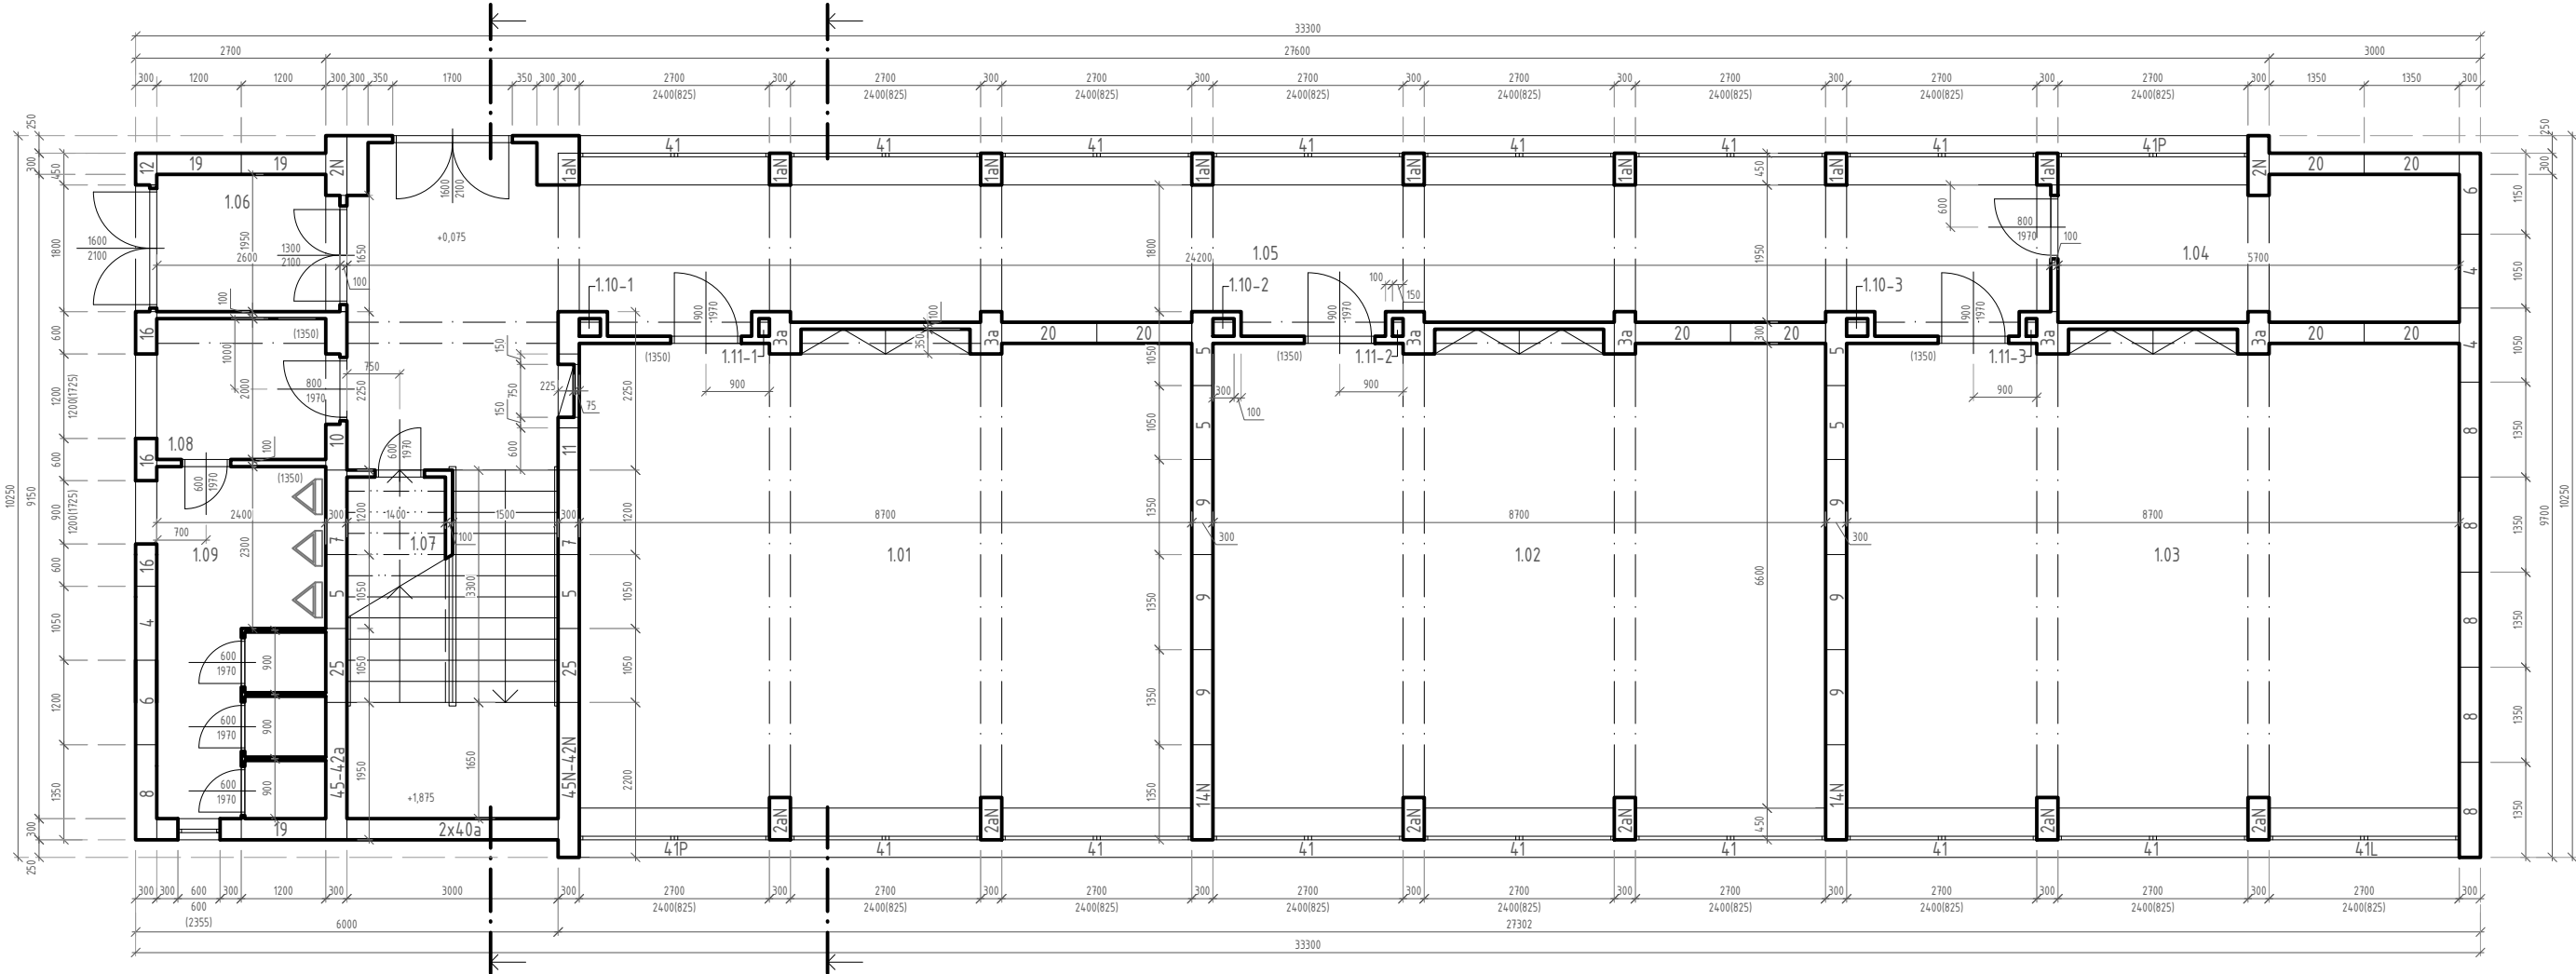

Č.	Název	Plocha [m²]	Podlaha	Pozn.
101	UČEBNA 1	60,92	PVC 0,5cm	Buková lišta
102	UČEBNA 2	60,92	PVC 0,5cm	Buková lišta
103	UČEBNA 3	60,92	PVC 0,5cm	Buková lišta
104	KABINET	12,72	PVC 0,5cm	Buková lišta
105	CHODBA-ŠATNA	55,97	Ter. dlaždice	
106	ZÁDVEŘÍ	5,22	Ter. dlaždice	
107	ROZVOD TEPLA	9,43	Cem. potěr	
108	UMÝVÁRNA-HOŠÍ	4,98	Ter. dlaždice	
109	WC-HOŠÍ	12,00	Ter. dlaždice	
110	INSTALAČNÍ PROSTOR 1-3	0,075 0,225		
111	STŘEŠNÍ ODPAD 1-3	0,037 0,111		

Ozn.	Značka	Název	Ks.
1aN		VNĚJŠÍ PILÍŘ	8
2aN		VNĚJŠÍ PILÍŘ	6
2N		VNĚJŠÍ PILÍŘ	2
3a	NB/I - 300/600		6
4	NL/I - 300/105		3
5	NL/II - 300/105		6
6	NL/I - 300/120		2
7	NL/II - 300/120		2
8	NL/I - 300/135		6
9	NL/II - 300/135		6
10	NL/IV - 300/225 D		1
11	NL/IV - 300/225		1
12	NL/IV - 300/45		1
14N	NL/II - 330/135 K	STĚNOVÝ PANEL	2
15	NL/I - 210/90		2
16	NL/I - 300/60		3
17	NL/I - 330/45		-
19	NL/I - 330/120		3
20	NL/II - 330/135		8
25	NL/I - 300/105		2
40a	NL/I - 150/300		2
41		STŘEDNÍ PARAPETNÍ PANEL	14
41L		LEVÝ PARAPETNÍ PANEL	1
41P		PRAVÝ PARAPETNÍ PANEL	2
42a	NL/II - 165/195		1
42N		STĚNOVÝ PANEL	1
45	NL/II - 195/150		1
45N		STĚNOVÝ PANEL	1
PZD 1n - 270		STROPNÍ DESKA	3
PZD 2n - 255		PŘEKLAD	3

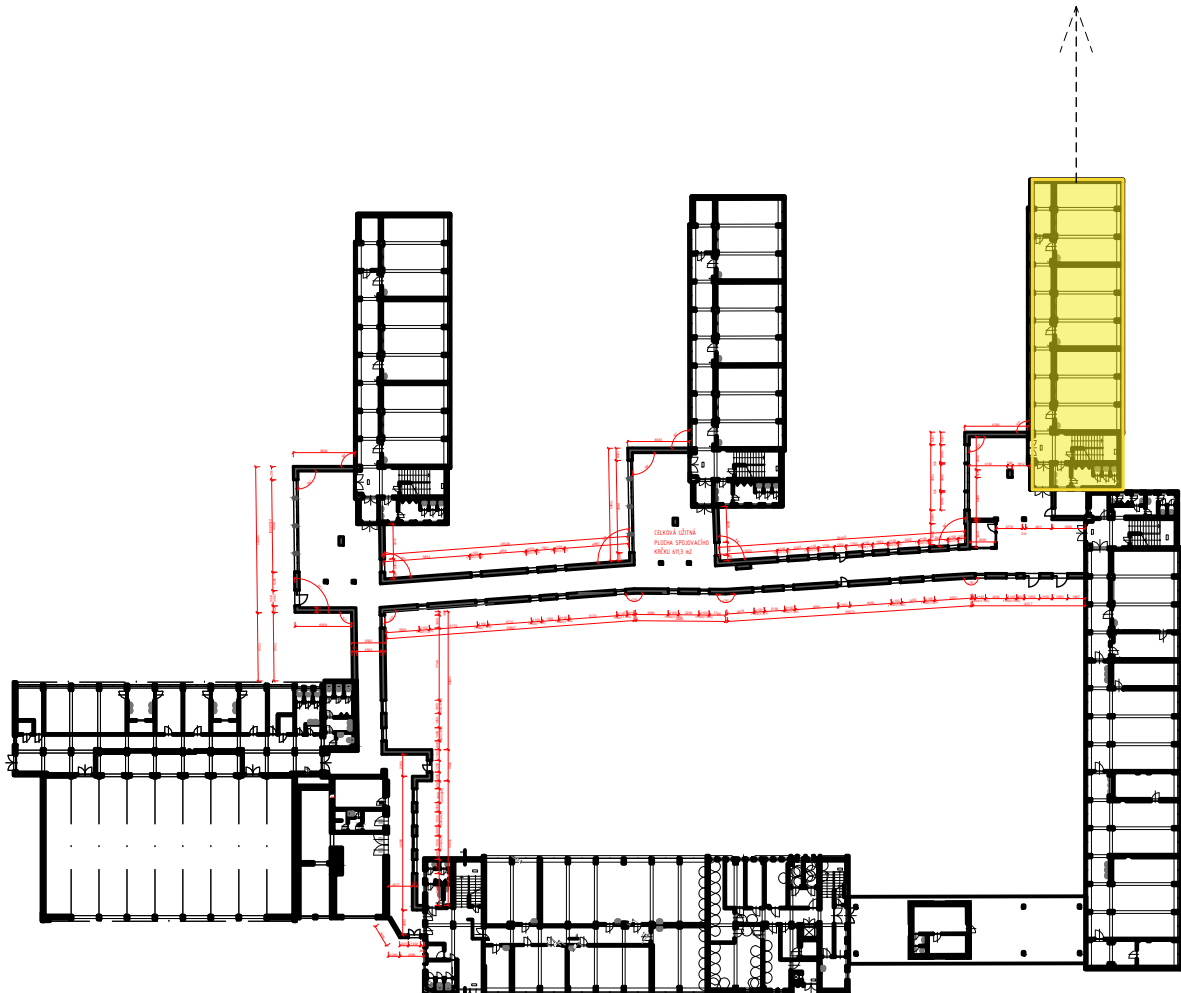


PŮDORYS V KONTEXTU K CELÉMU KOMPLEXU BUDOV ZŠ

OBJEKT U2 ŽLUTÝ - DVĚ NADZEMNÍ PODLAŽÍ


skladby konstrukcí vychází buďto z původní dokumentace, nebo byly sděleny objednatelem
nebyly provedeny sondy do stávajících konstrukcí, jedná se o pasport stávajícího stavu

Zhotovitel:	Atelier POD VĚŽÍ, 776491439, koblizka@atelierpodvezi.cz, IČ 05489008
Vypracoval:	-
Zodp.proj.:	Ing. Roman Vojtíšek, ČKAIT 1104364
Objednatel:	-
Stavba:	PASPORT OBJEKTU ZŠ BOHUMÍN Čs. armády 1026, 73581 Bohumín - Nový Bohumín, Česko
p.č.:	
Datum:	12/2022
st.:	pasport
Měřítko:	1:100
Formát:	3xA3

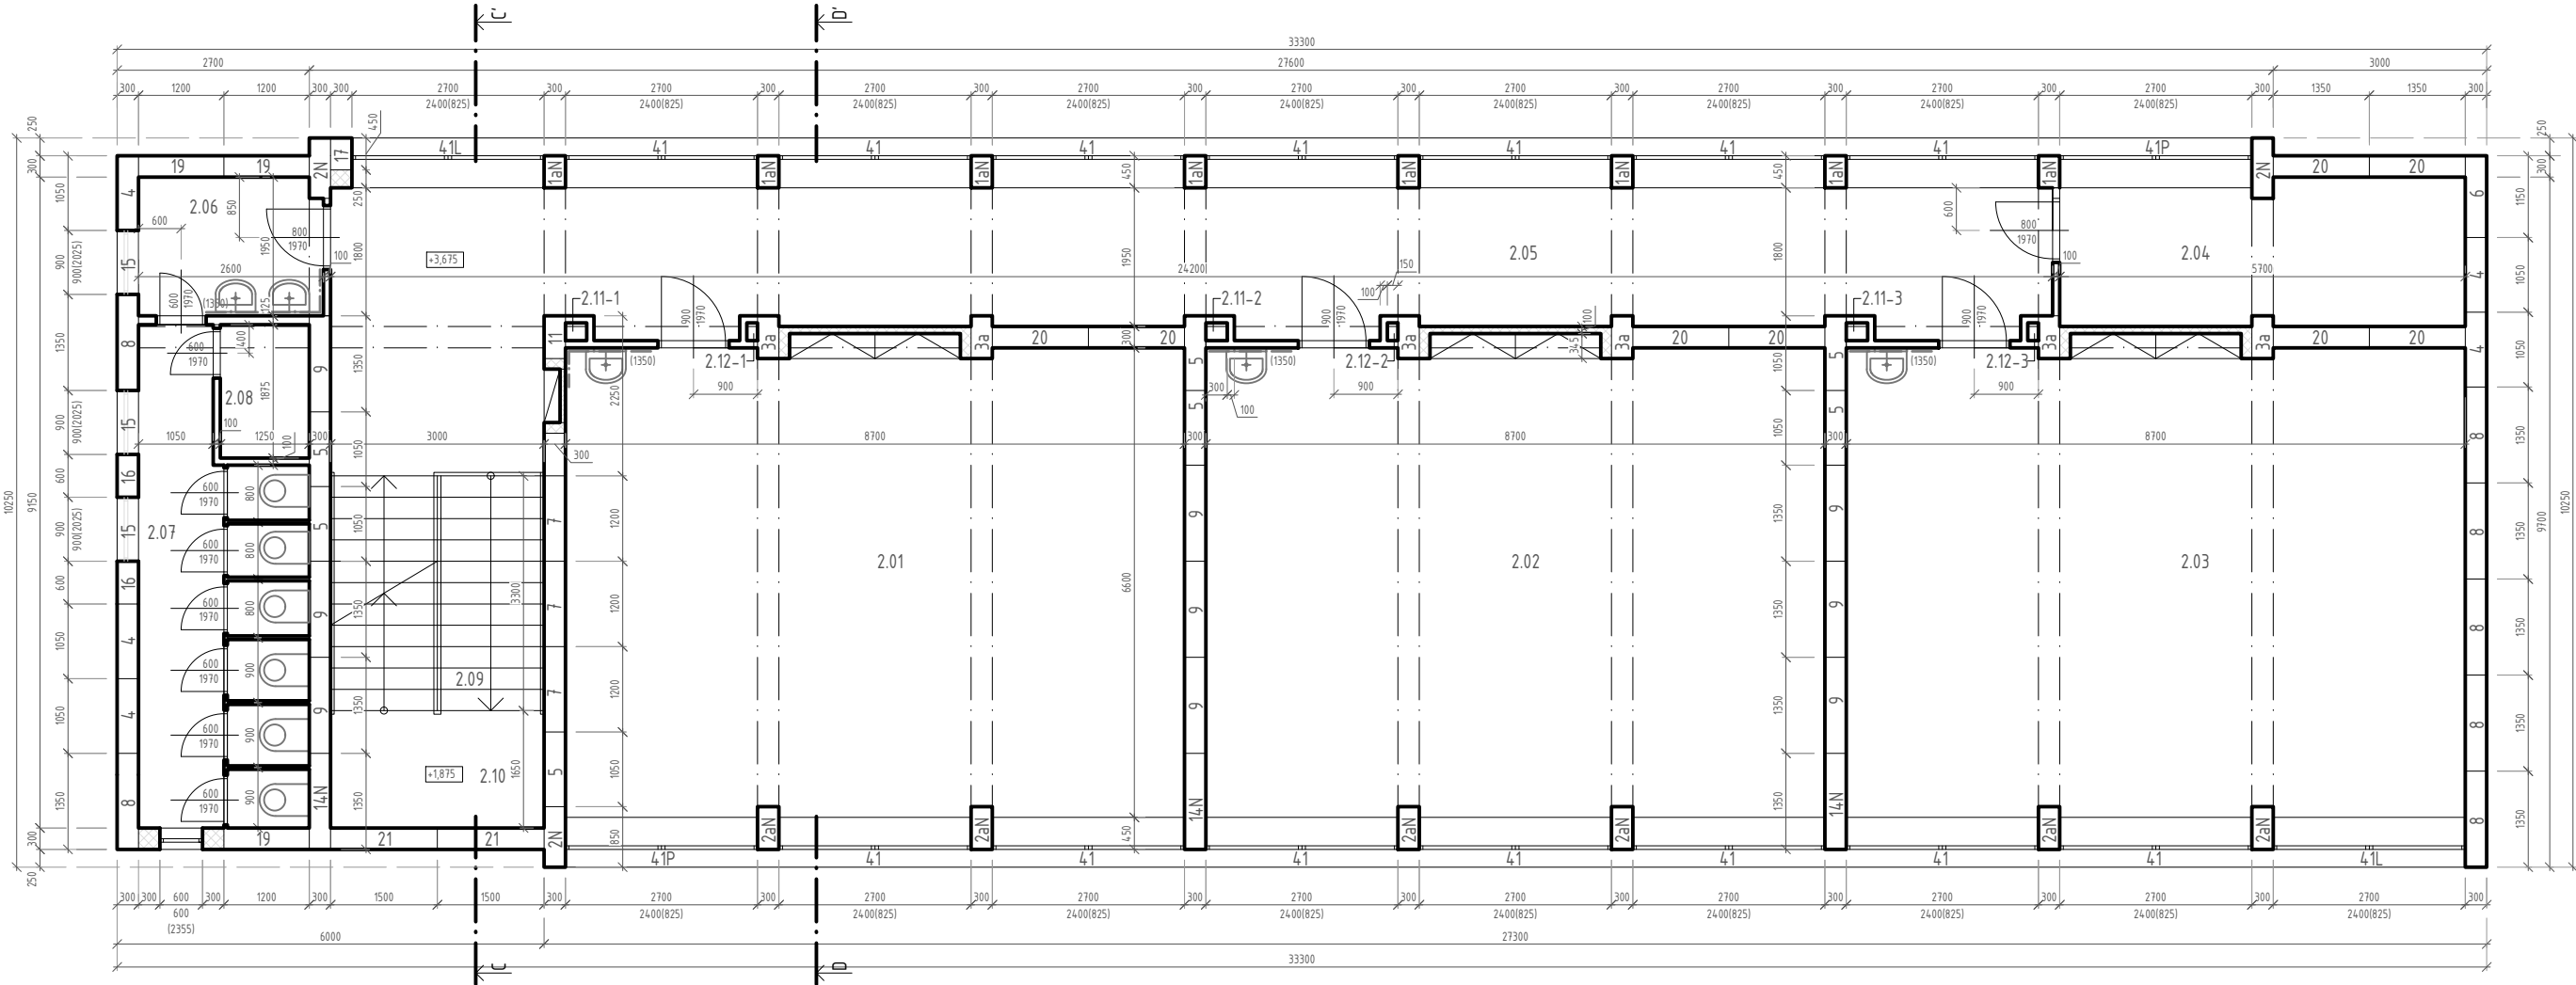

Č.	Název	Plocha [m²]	Podlaha	Pozn.
201	UČEBNA 1	60,92	PVC 0,5cm	Buková lišta
202	UČEBNA 2	60,92	PVC 0,5cm	Buková lišta
203	UČEBNA 3	60,92	PVC 0,5cm	Buková lišta
204	KABINET	12,72	PVC 0,5cm	Buková lišta
205	CHODBA-ŠATNA	55,97	Ter. dlaždice	
206	UMÝVÁRNA-HOŠI	5,04	Ter. dlaždice	
207	WC-HOŠI	13,62	Ter. dlaždice	
208	ÚKLID	2,34	Ter. dlaždice	
209	SCHODIŠTĚ	9,90	Teraco	
210	PODESTA	4,95	Ter. dlaždice	
211	INSTALAČNÍ PROSTOR	0,075 0,225		
212	STŘEŠNÍ ODPAD	0,037 0,111		

Ozn.	Značka	Název	Ks.
1aN		VNĚJŠÍ PILÍŘ	8
2aN		VNĚJŠÍ PILÍŘ	6
2N		VNĚJŠÍ PILÍŘ	3
3a	NB/I - 300/600		6
4	NL/I - 300/105		5
5	NL/II - 300/105		7
6	NL/I - 300/120		1
7	NL/II - 300/120		3
8	NL/I - 300/135		7
9	NL/II - 300/135		9
11	NL/IV - 300/225		1
14N	NL/II - 330/135 K	STĚNOVÝ PANEL	3
15	NL/I - 210/90		3
16	NL/I - 300/60		2
17	NL/I - 330/45		1
19	NL/I - 330/120		3
20	NL/II - 330/135		8
21	NL/I - 330/150		2
41		STŘEDNÍ PARAPETNÍ PANEL	14
41L		LEVÝ PARAPETNÍ PANEL	2
41P		PRÁVÝ PARAPETNÍ PANEL	2
PZD 1n - 270		STROPNÍ DESKA	3

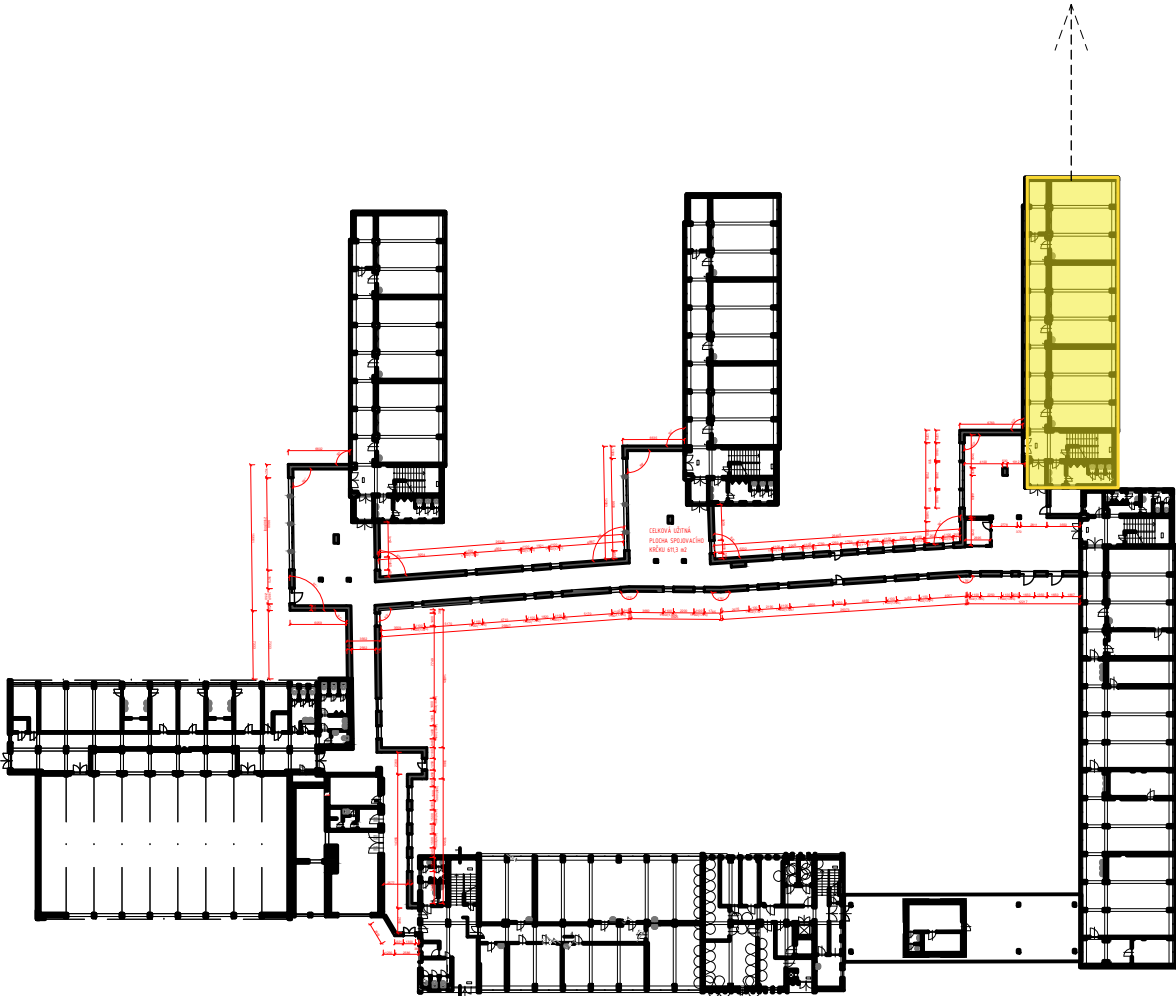




PŮDORYS V KONTEXTU K CELÉMU KOMPLEXU BUDOV ZŠ

OBJEKT U2 ŽLUTÝ - DVĚ NADZEMNÍ PODLAŽÍ

skladby konstrukcí vychází buďto z původní dokumentace, nebo byly sděleny objednatelem
nebyly provedeny sondy do stávajících konstrukcí, jedná se o pasport stávajícího stavu

Zhotovitel:	Atelier POD VĚŽÍ, 776491439, koblizka@atelierpodvezi.cz, IČ 05489008
Vypracoval:	-
Zodp.proj.:	Ing. Roman Vojtišek, ČKAIT 1104364

Objednatel:	-
Stavba:	PASPORT OBJEKTU ZŠ BOHUMÍN Čs. armády 1026, 73581 Bohumín - Nový Bohumín, Česko
p.č.:	
Datum:	12/2022
St.:	pasport
Měřítko:	1:100
Formát:	3xA3

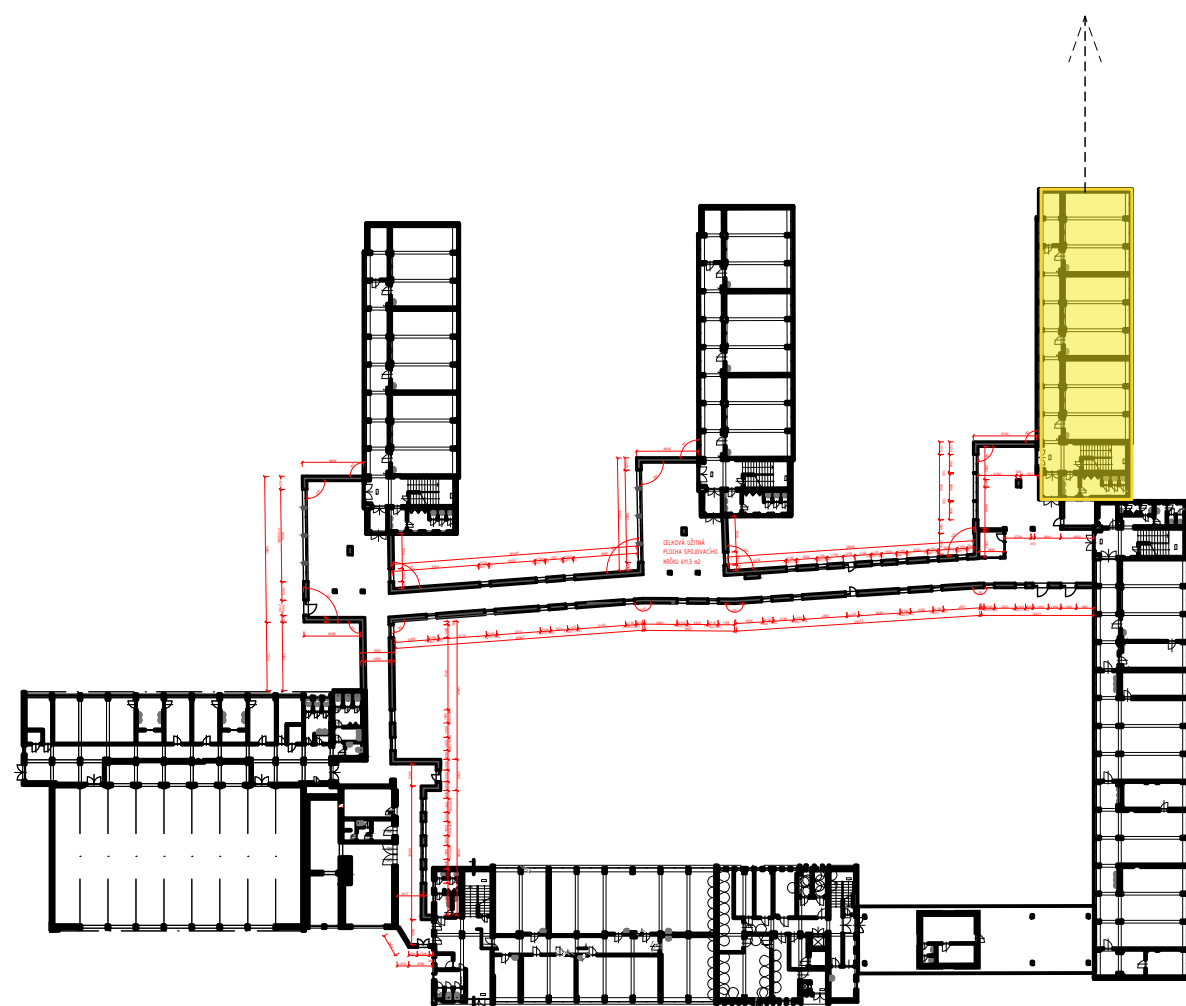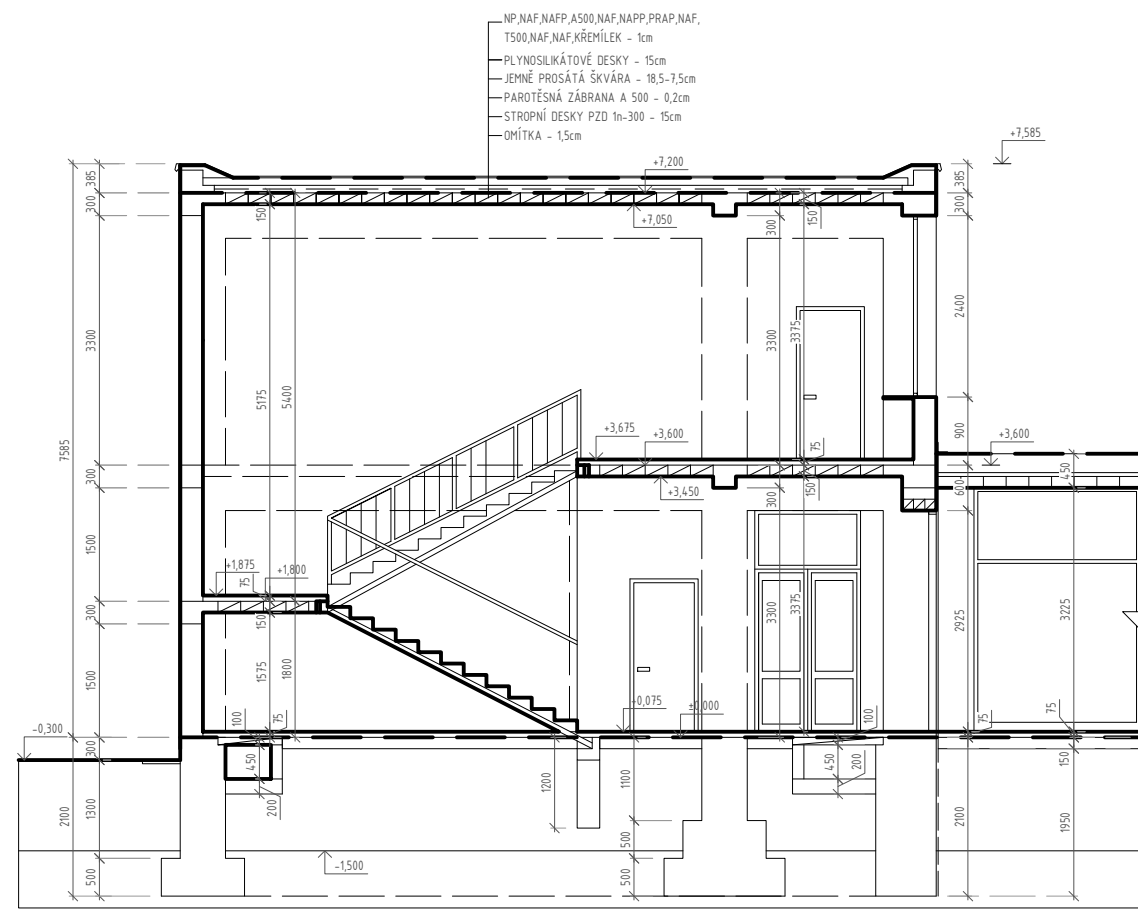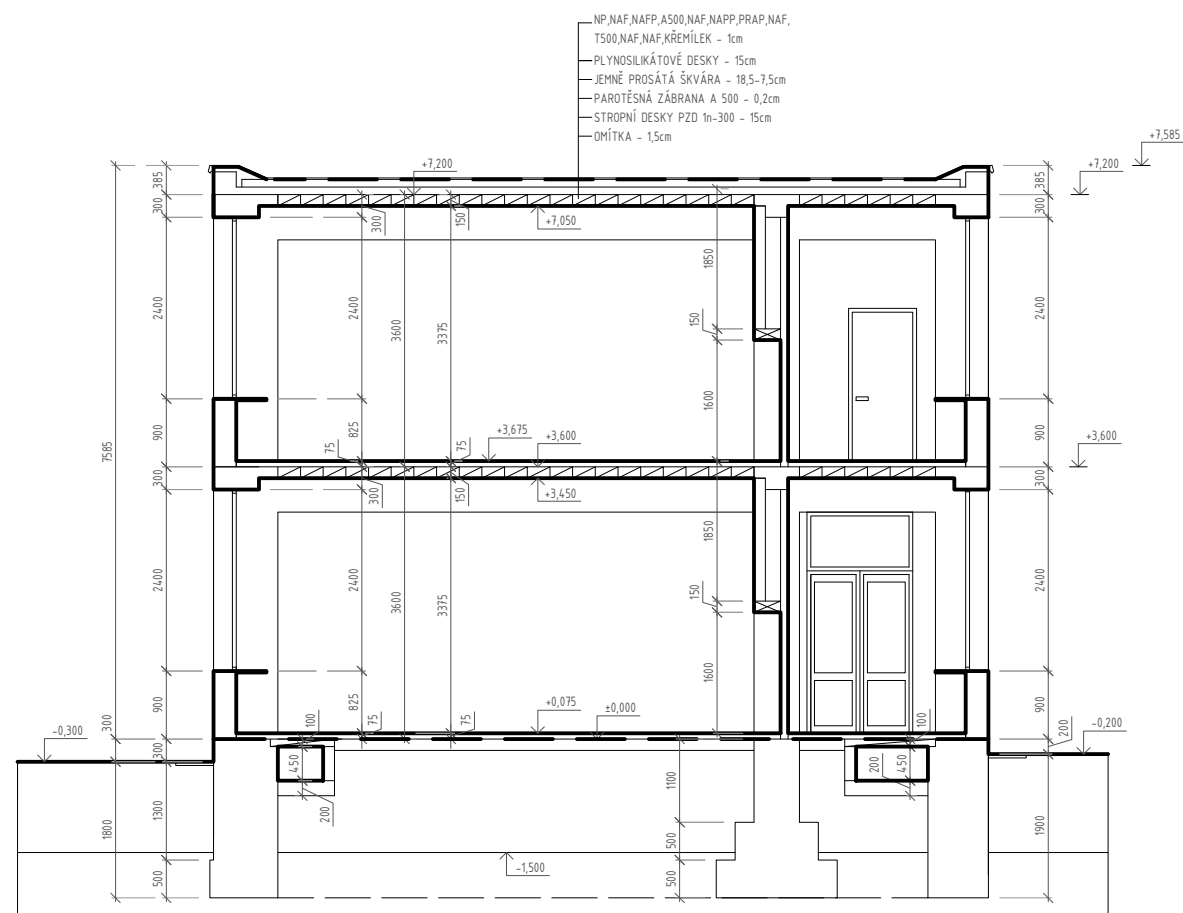

PŮDORYS V KONTEXTU K CELÉMU KOMPLEXU BUDOV ZŠ

OBJEKT U2 ŽLUTÝ - DVĚ NADZEMNÍ PODLAŽÍ

skladby konstrukcí vychází buďto z původní dokumentace, nebo byly sděleny objednavatelem
nebyly provedeny sondy do stávajících konstrukcí, jedná se o pasport stávajícího stavu

Zhotovitel: Atelier POD VĚŽÍ, 776491439, koblizka@atelierpodvezi.cz, IČ 05489008

Vypracoval: -

Zodp.proj.: Ing. Roman Vojtišek, ČKAIT 1104364

Objednatel: -

Stavba: PASPORT OBJEKTU ZŠ BOHUMÍN Čs.
armády 1026, 73581 Bohumín - Nový
Bohumín, Česko

p.č:

Datum: 12/2022 St: pasport

Měřítko: 1:100 Formát: 3xA3


Obsah:

ŘEZY


Číslo výkresu:

18

POD VĚŽÍ

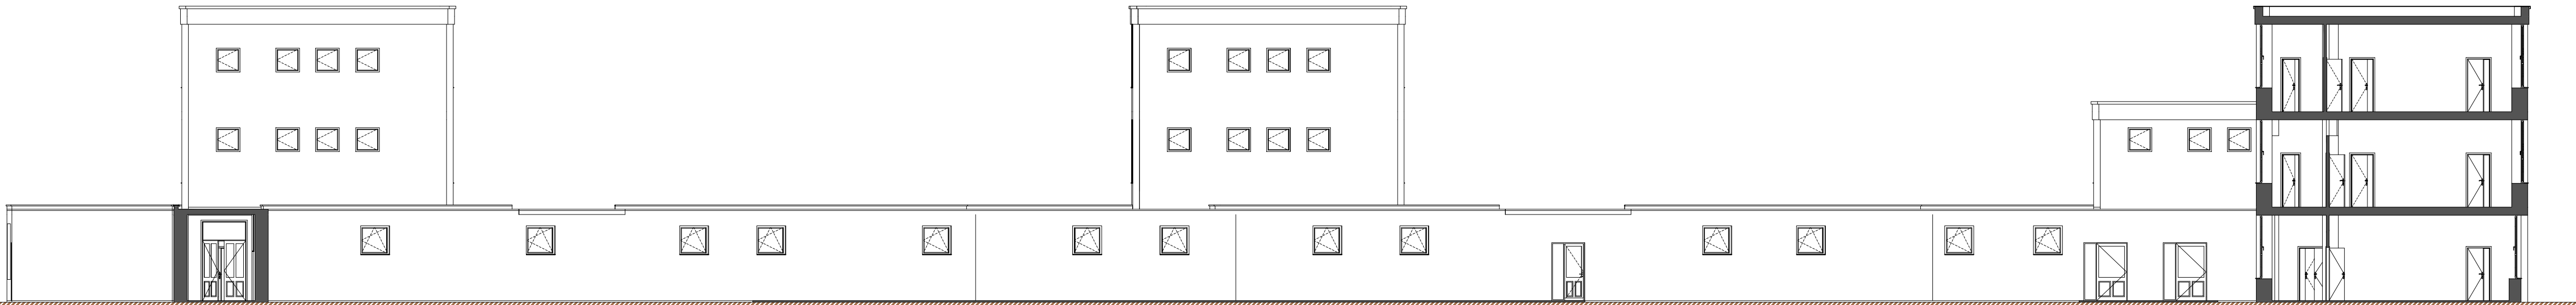

SCHEMATICKÝ POHLED NA SPOJOVACÍ KRČEK V MĚŘÍTKU 1:150

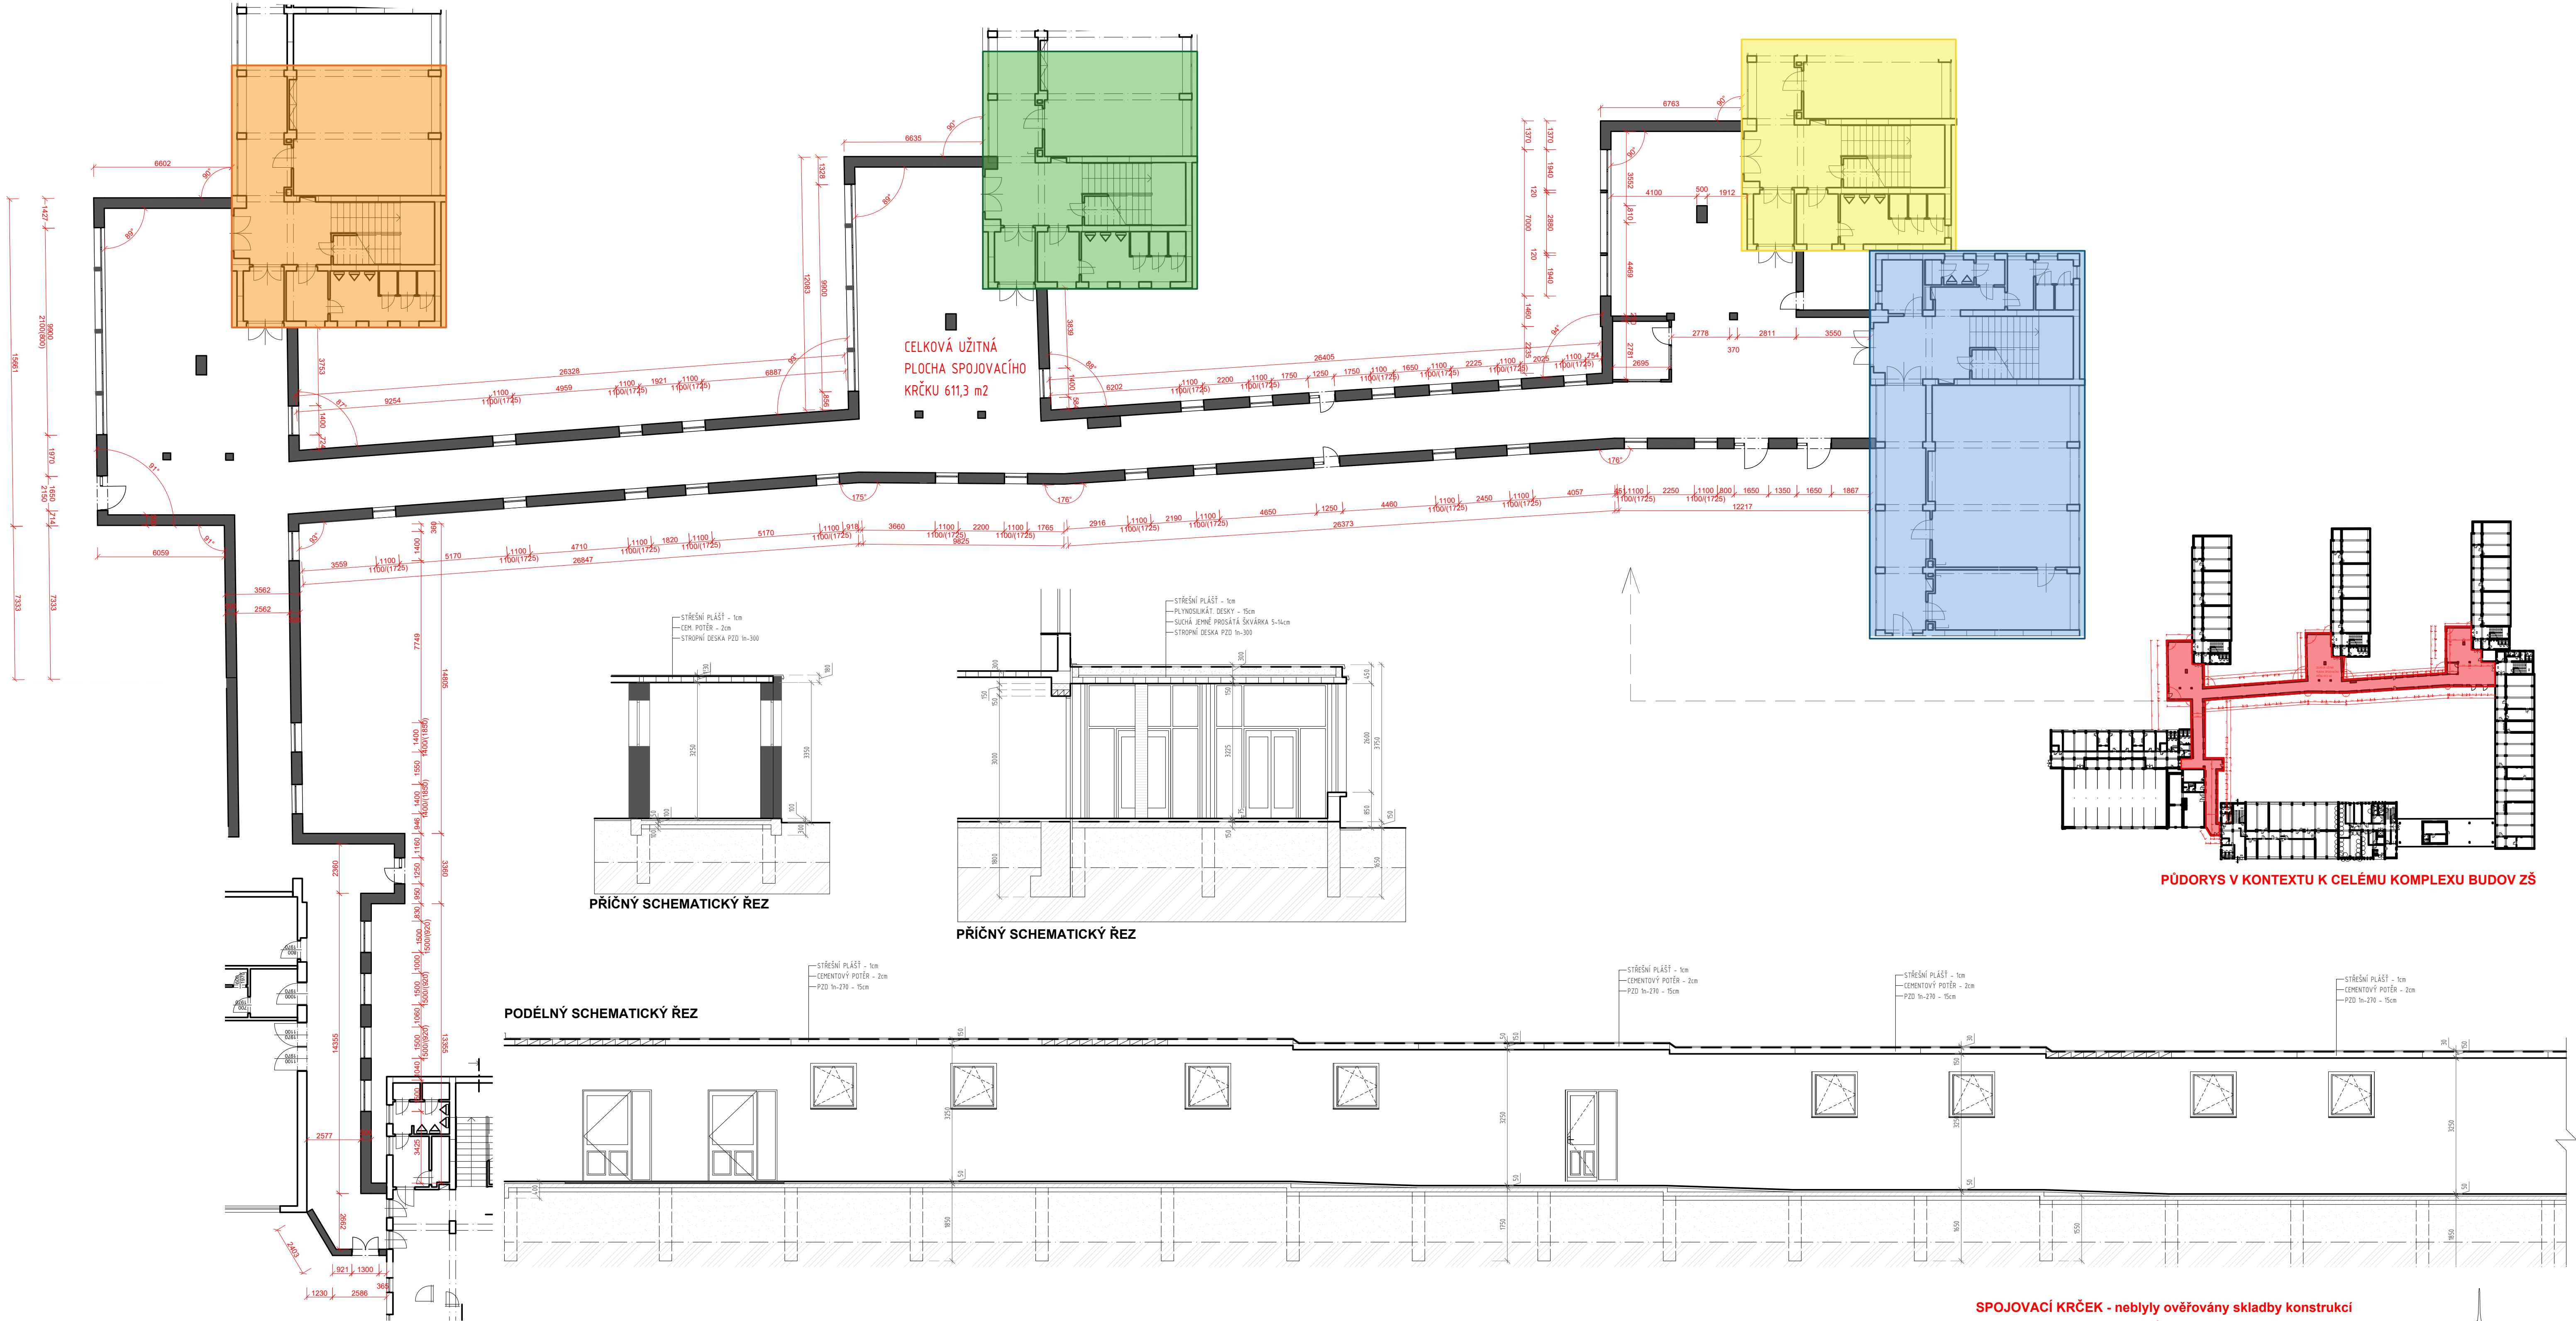

PŮDORYS V KONTEXTU K CELÉMU KOMPLEXU BUDOV ZŠ

SPOJOVACÍ KRČEK - nebyly ověřovány skladby konstrukcí

skladby konstrukcí vychází buďto z původní dokumentace, nebo byly sděleny objednavatelem
nebyly provedeny sondy do stávajících konstrukcí, jedná se o pasport stávajícího stavu

Zhotovitel: Atelier POD VĚŽÍ, 776491439, koblizka@atelierpodvezi.cz, IČ 05489008
Vypísal: -
Zodp.proj.: Ing. Roman Vojtíšek, ČKAIT 1104364



Objednatel: -	
Slavba: PASPORT OBJEKTU ZŠ BOHUMÍN Čs. armády 1026, 73581 Bohumín - Nový Bohumín, Česko	p.č.: Datum: 12/2022 St. pasport Měřítko: 1:100 Formát: 3xA3



skladby konstrukcí vychází buďto z původní dokumentace, nebo byly sděleny objednavatelem
nebyly provedeny sondy do stávajících konstrukcí, jedná se o pasport stávajícího stavu

Zhotovitel:	Atelier POD VĚŽÍ, 776491439, koblizka@atelierpodvezi.cz, IČ 05489008
Vypracoval:	-
Zodp.proj.:	Ing. Roman Vojtíšek, ČKAIT 1104364
Objednatel:	-
Stavba:	PASPORT OBJEKTU ZŠ BOHUMÍN Čs. armády 1026, 73581 Bohumín - Nový Bohumín, Česko
p.č.:	
Datum:	12/2022 St. pasport
Měřítko:	1:100 Formát: 3xA3










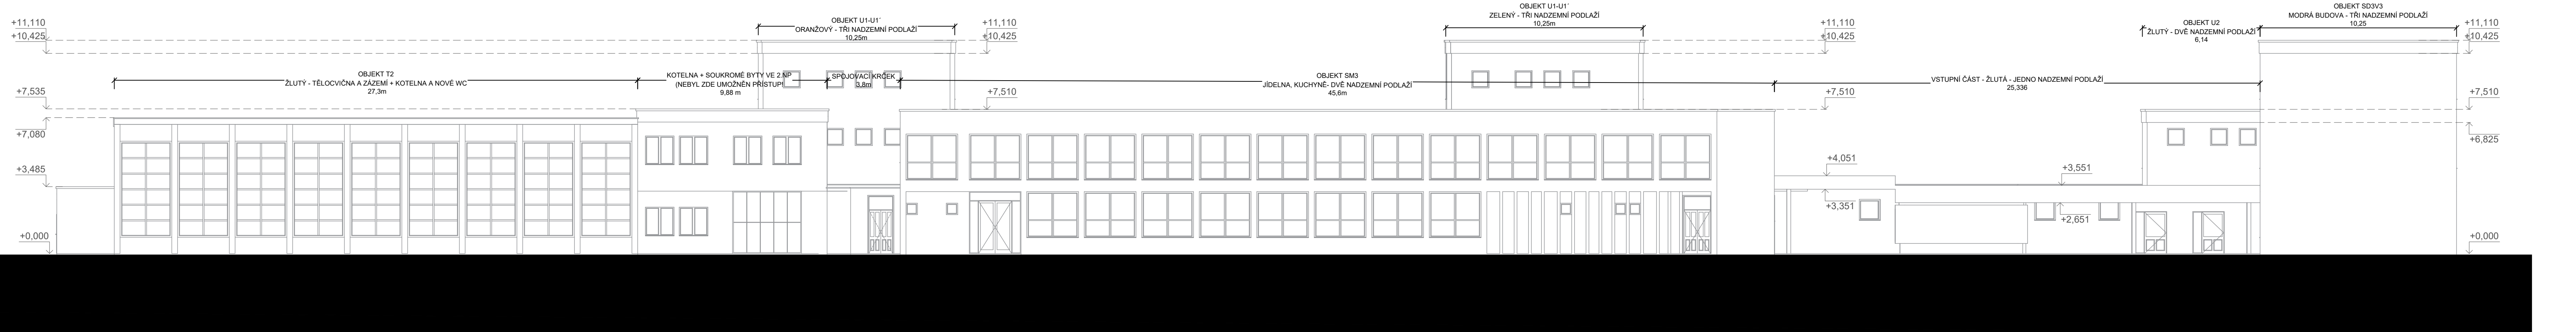
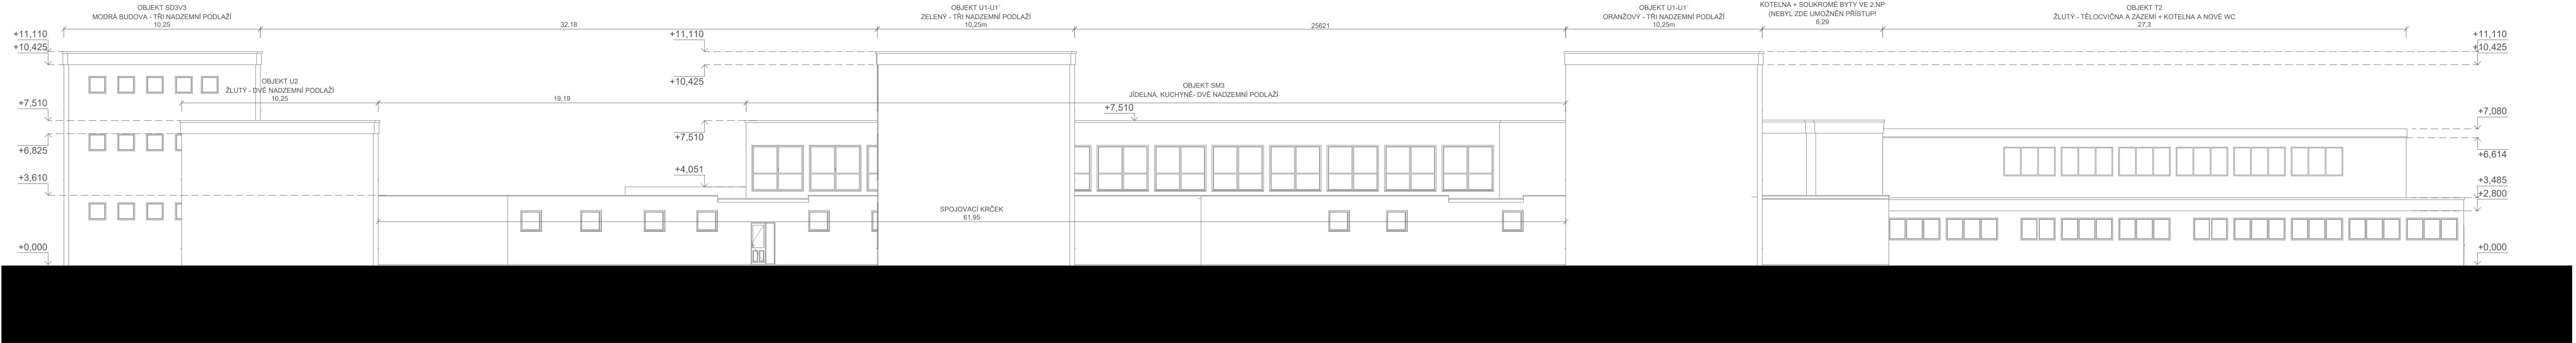


skladby konstrukcí vychází buďto z původní dokumentace, nebo byly sděleny objednavatelem
nebyly provedeny sondy do stávajících konstrukcí, jedná se o pasport stávajícího stavu

Zhotovitel: Atelier POD VĚŽÍ, 776491439, koblizka@atelierpodvezi.cz, IČ 05489008
Vyracoval: -
Zodp.proj.: Ing. Roman Vojtíšek, ČKAIT 1104364

Objednatel: -	
Stavba: PASPORT OBJEKTU ZŠ BOHUMÍN Čs. armády 1026, 73581 Bohumín - Nový Bohumín, Česko	p.č. Datum: 12/2022 St: pasport Měřítko: 1:100 Formát: 3xA3



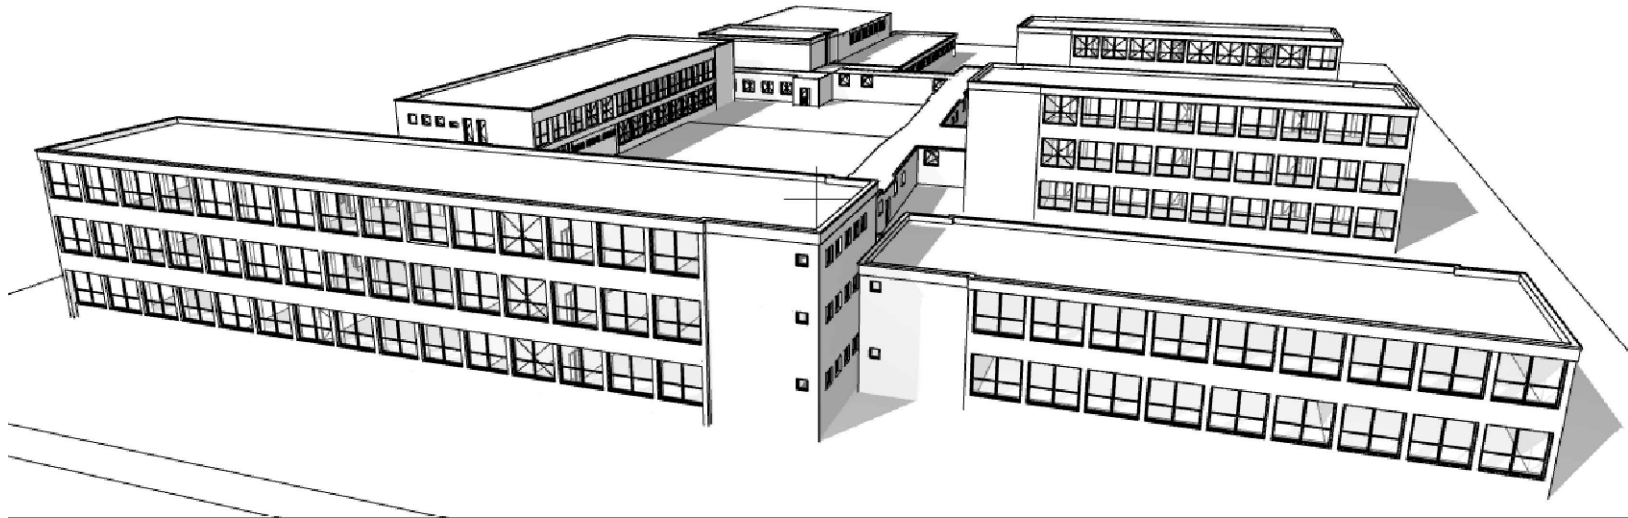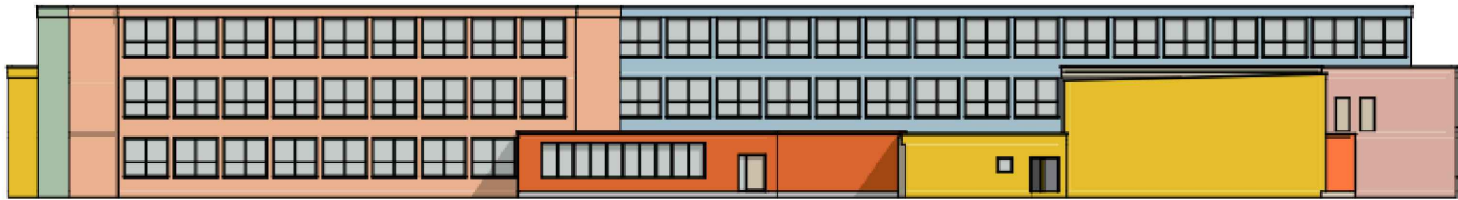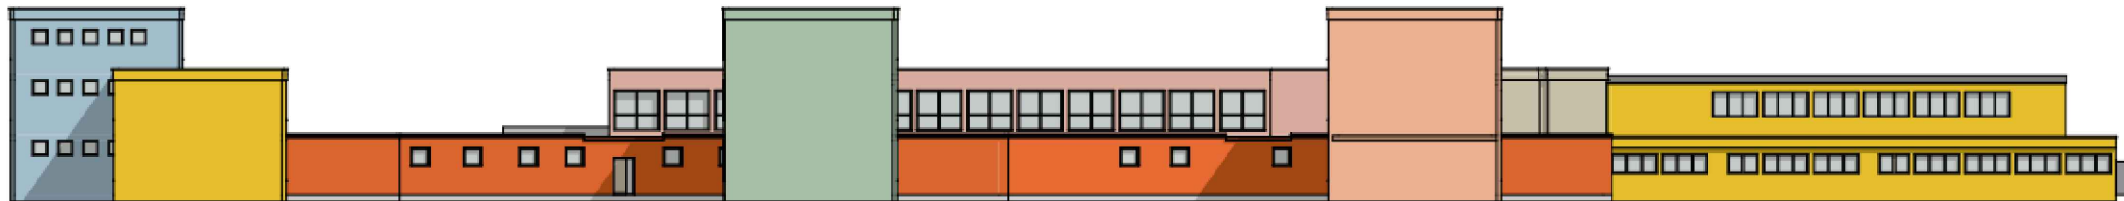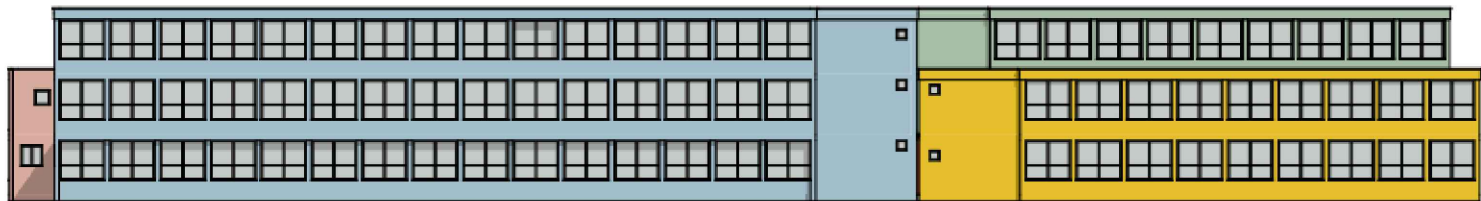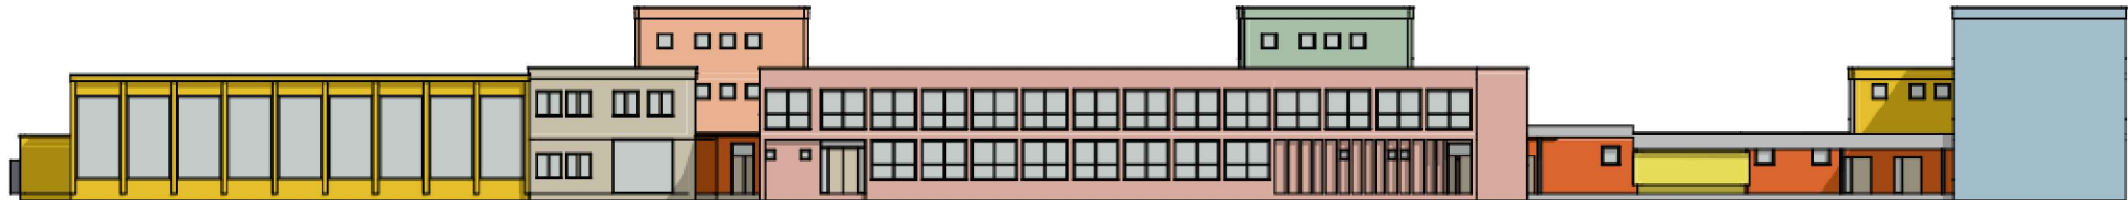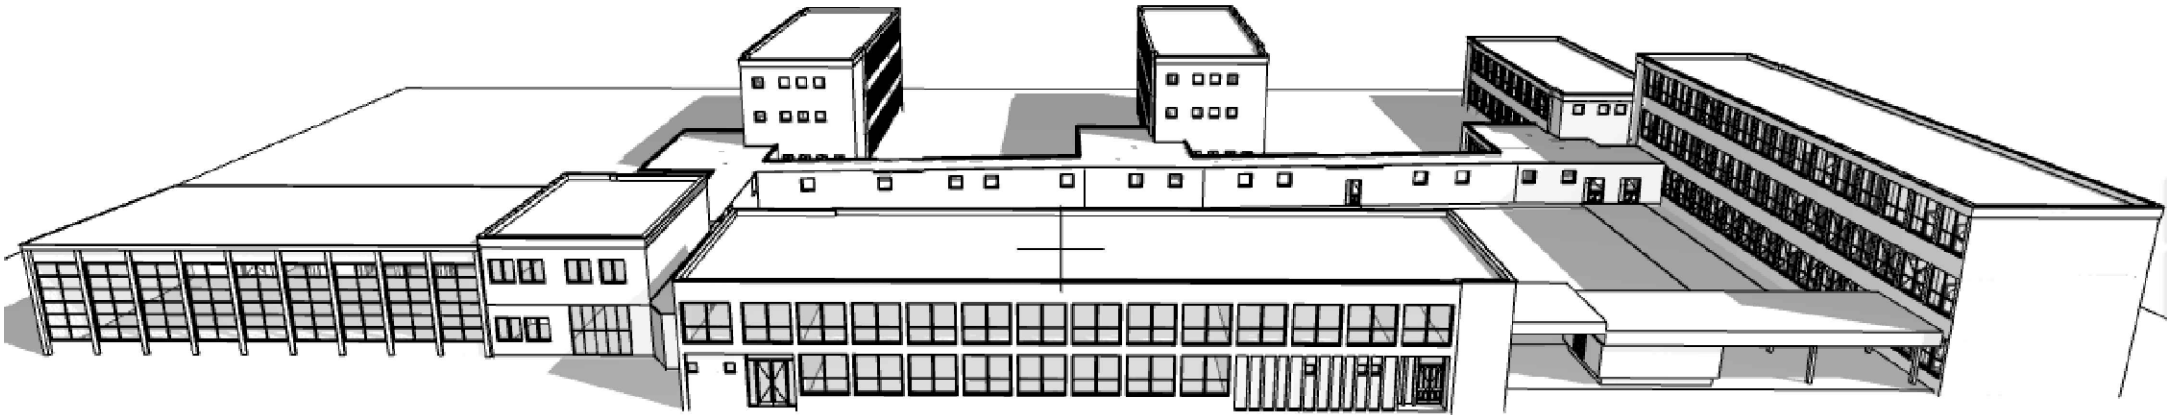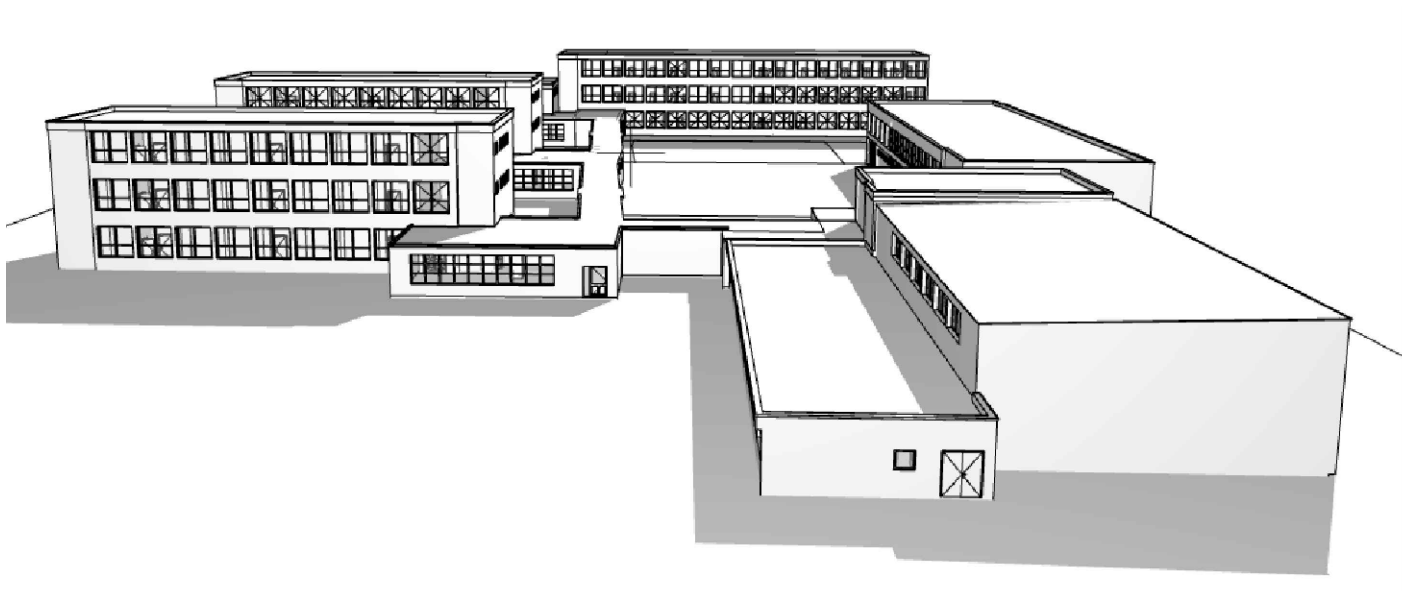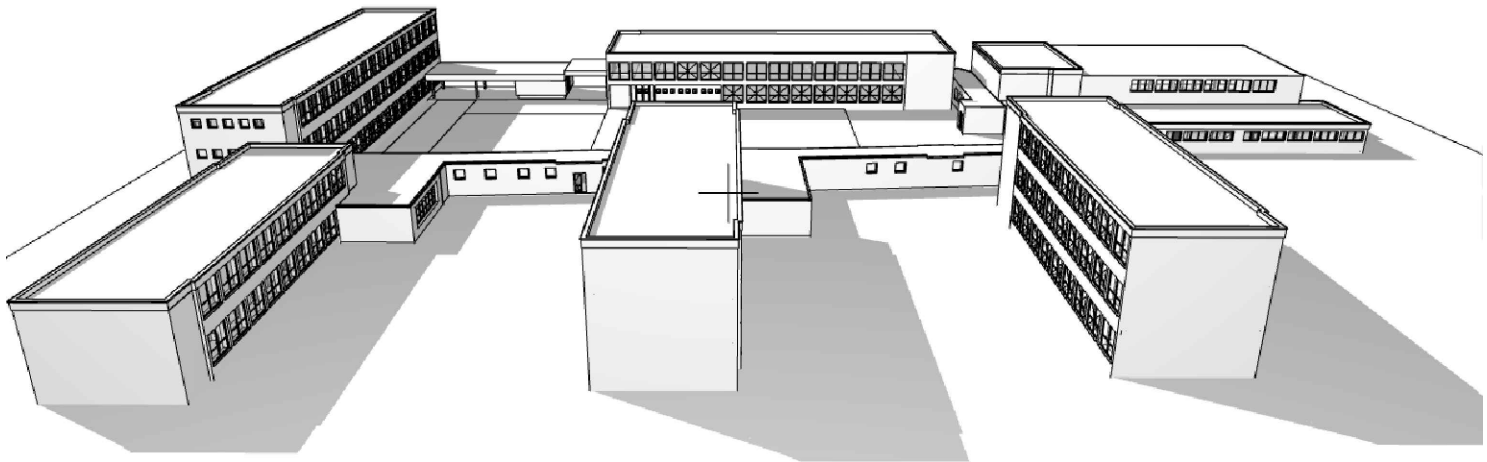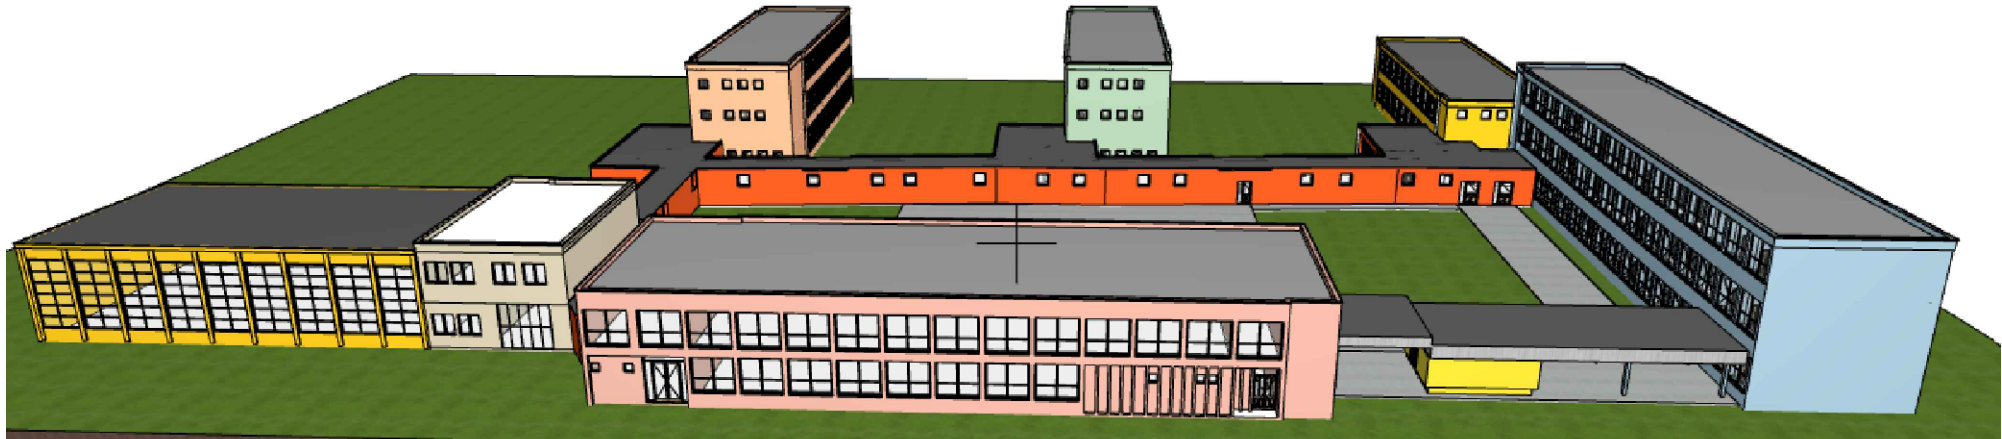

skladby konstrukcí vychází buďto z původní dokumentace, nebo byly sčteny objednavatelem
nebyly provedeny sondy do stávajících konstrukcí, jedná se o pasport stávajícího stavu

Zhotovitel: Atelier POD VĚŽÍ, 776491439, koblizka@atelierpodvezi.cz, IČ 05489008
Vypracoval: -
Zodp.proj.: Ing. Roman Vojtíšek, ČKAIT 1104364

Objednatel: -	
Stavba: PASPORT OBJEKTU ZŠ BOHUMÍN Čs. armády 1026, 73581 Bohumín - Nový Bohumín, Česko	p.č: Datum: 12/2022 St. pasport Měřítko: 1:100 Formát: 3xA3

Obsah: 3D POHLEDY + BAREVNÉ POHLEDY Číslo výkresu:

