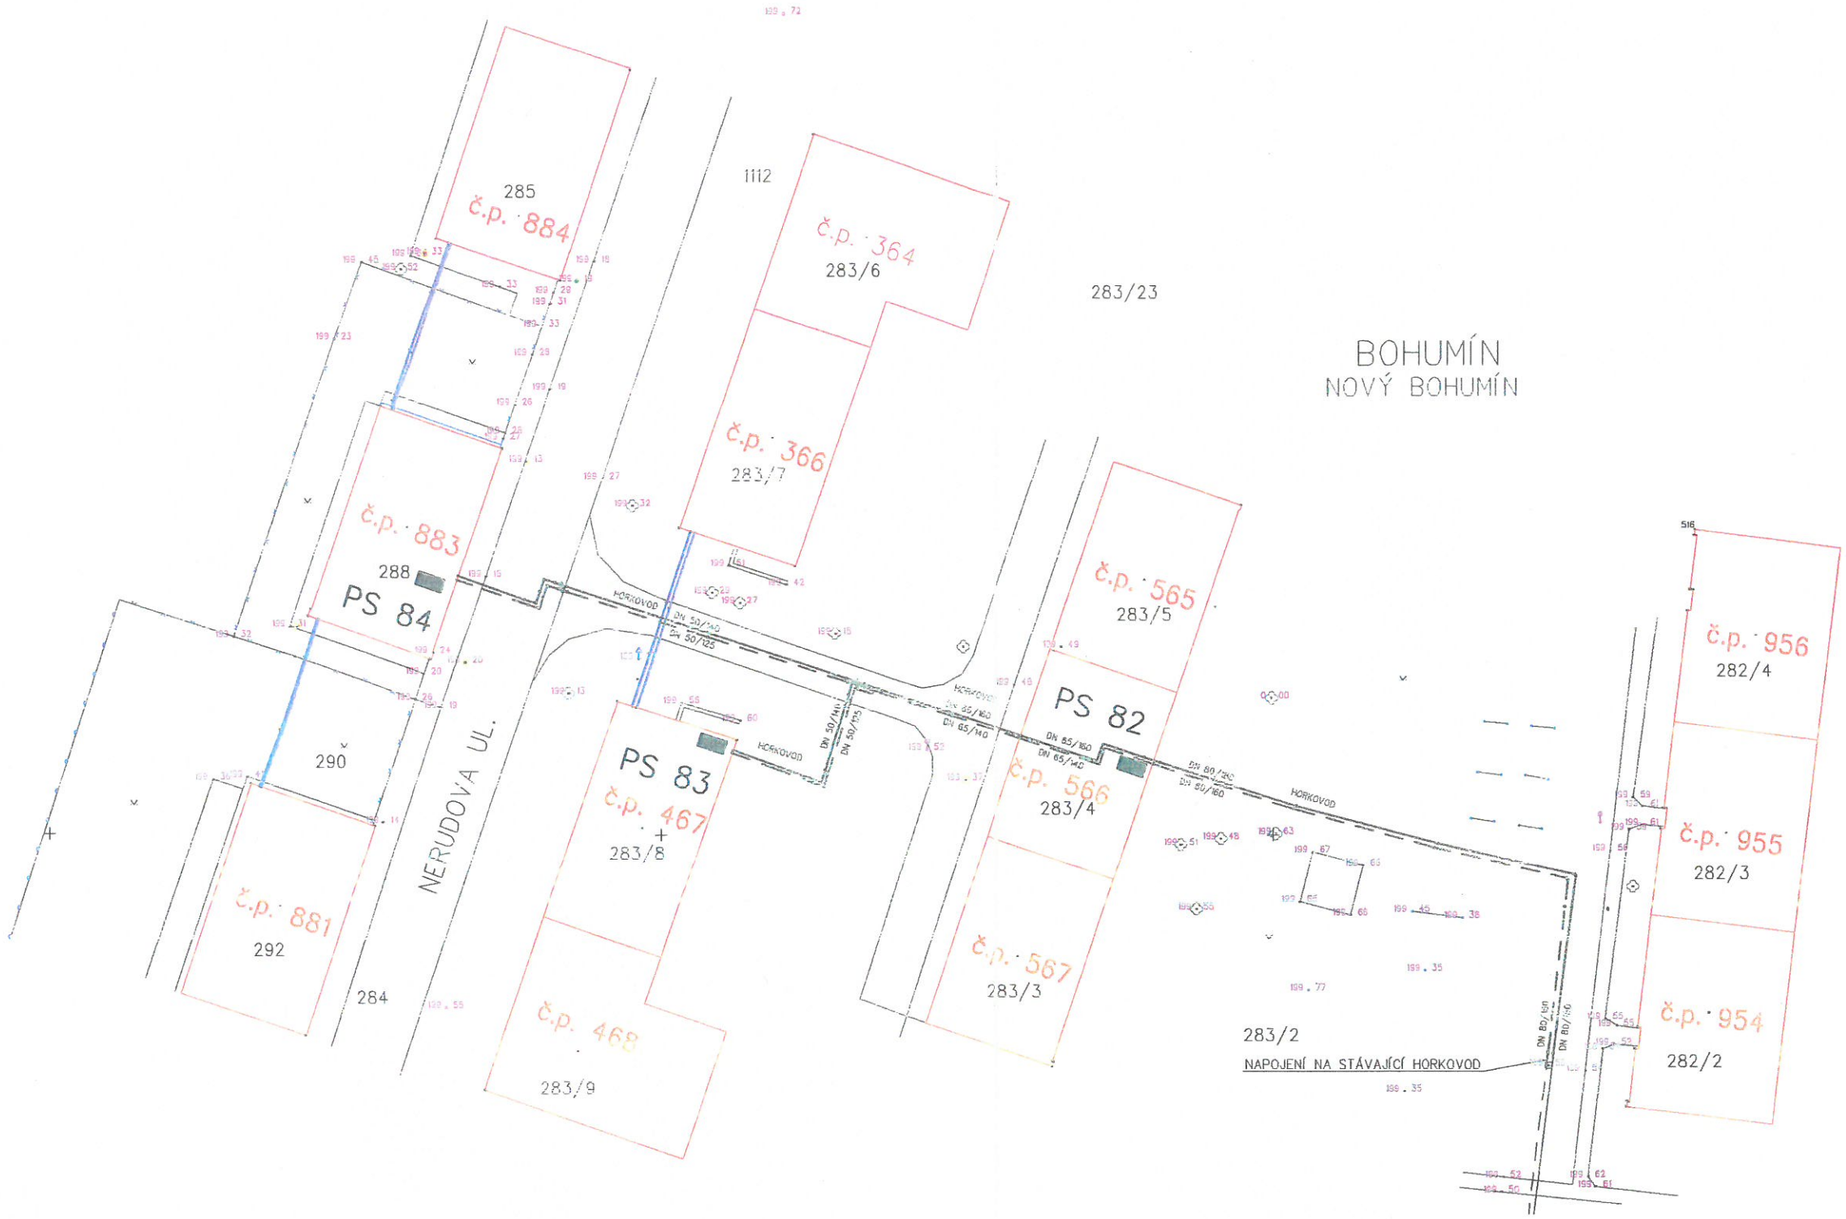

DOKUMENTACE SKUTEČNÉHO PROVEDENÍ STAVBY

projektant:	JULIUS RICHTER		RICHTER Projekční kancelář Národní třída č. 5, Havířov
vypracoval:	ING. EVA KOSTIALOVÁ		
místo: BOHUMÍN		investor: ČEZ TEPLÁRENSKÁ, a.s.	
stavba:	**ST 140363 DĚTMAROVICE PŘÍPOJKA A VS NERUDOVA (OP 1361, 1363) - BOHUMÍN**		datum: ZÁŘÍ 2013
			stupeň PD: PD SKUT. STAV
			zakázk. číslo: RI 220613
			měřítko: 1:500
výkres:	**SITUACE STAVBY**		výkres číslo: **001**